


尾道市污水处理施設 台帳索引図（污水）

令和7年12月作成

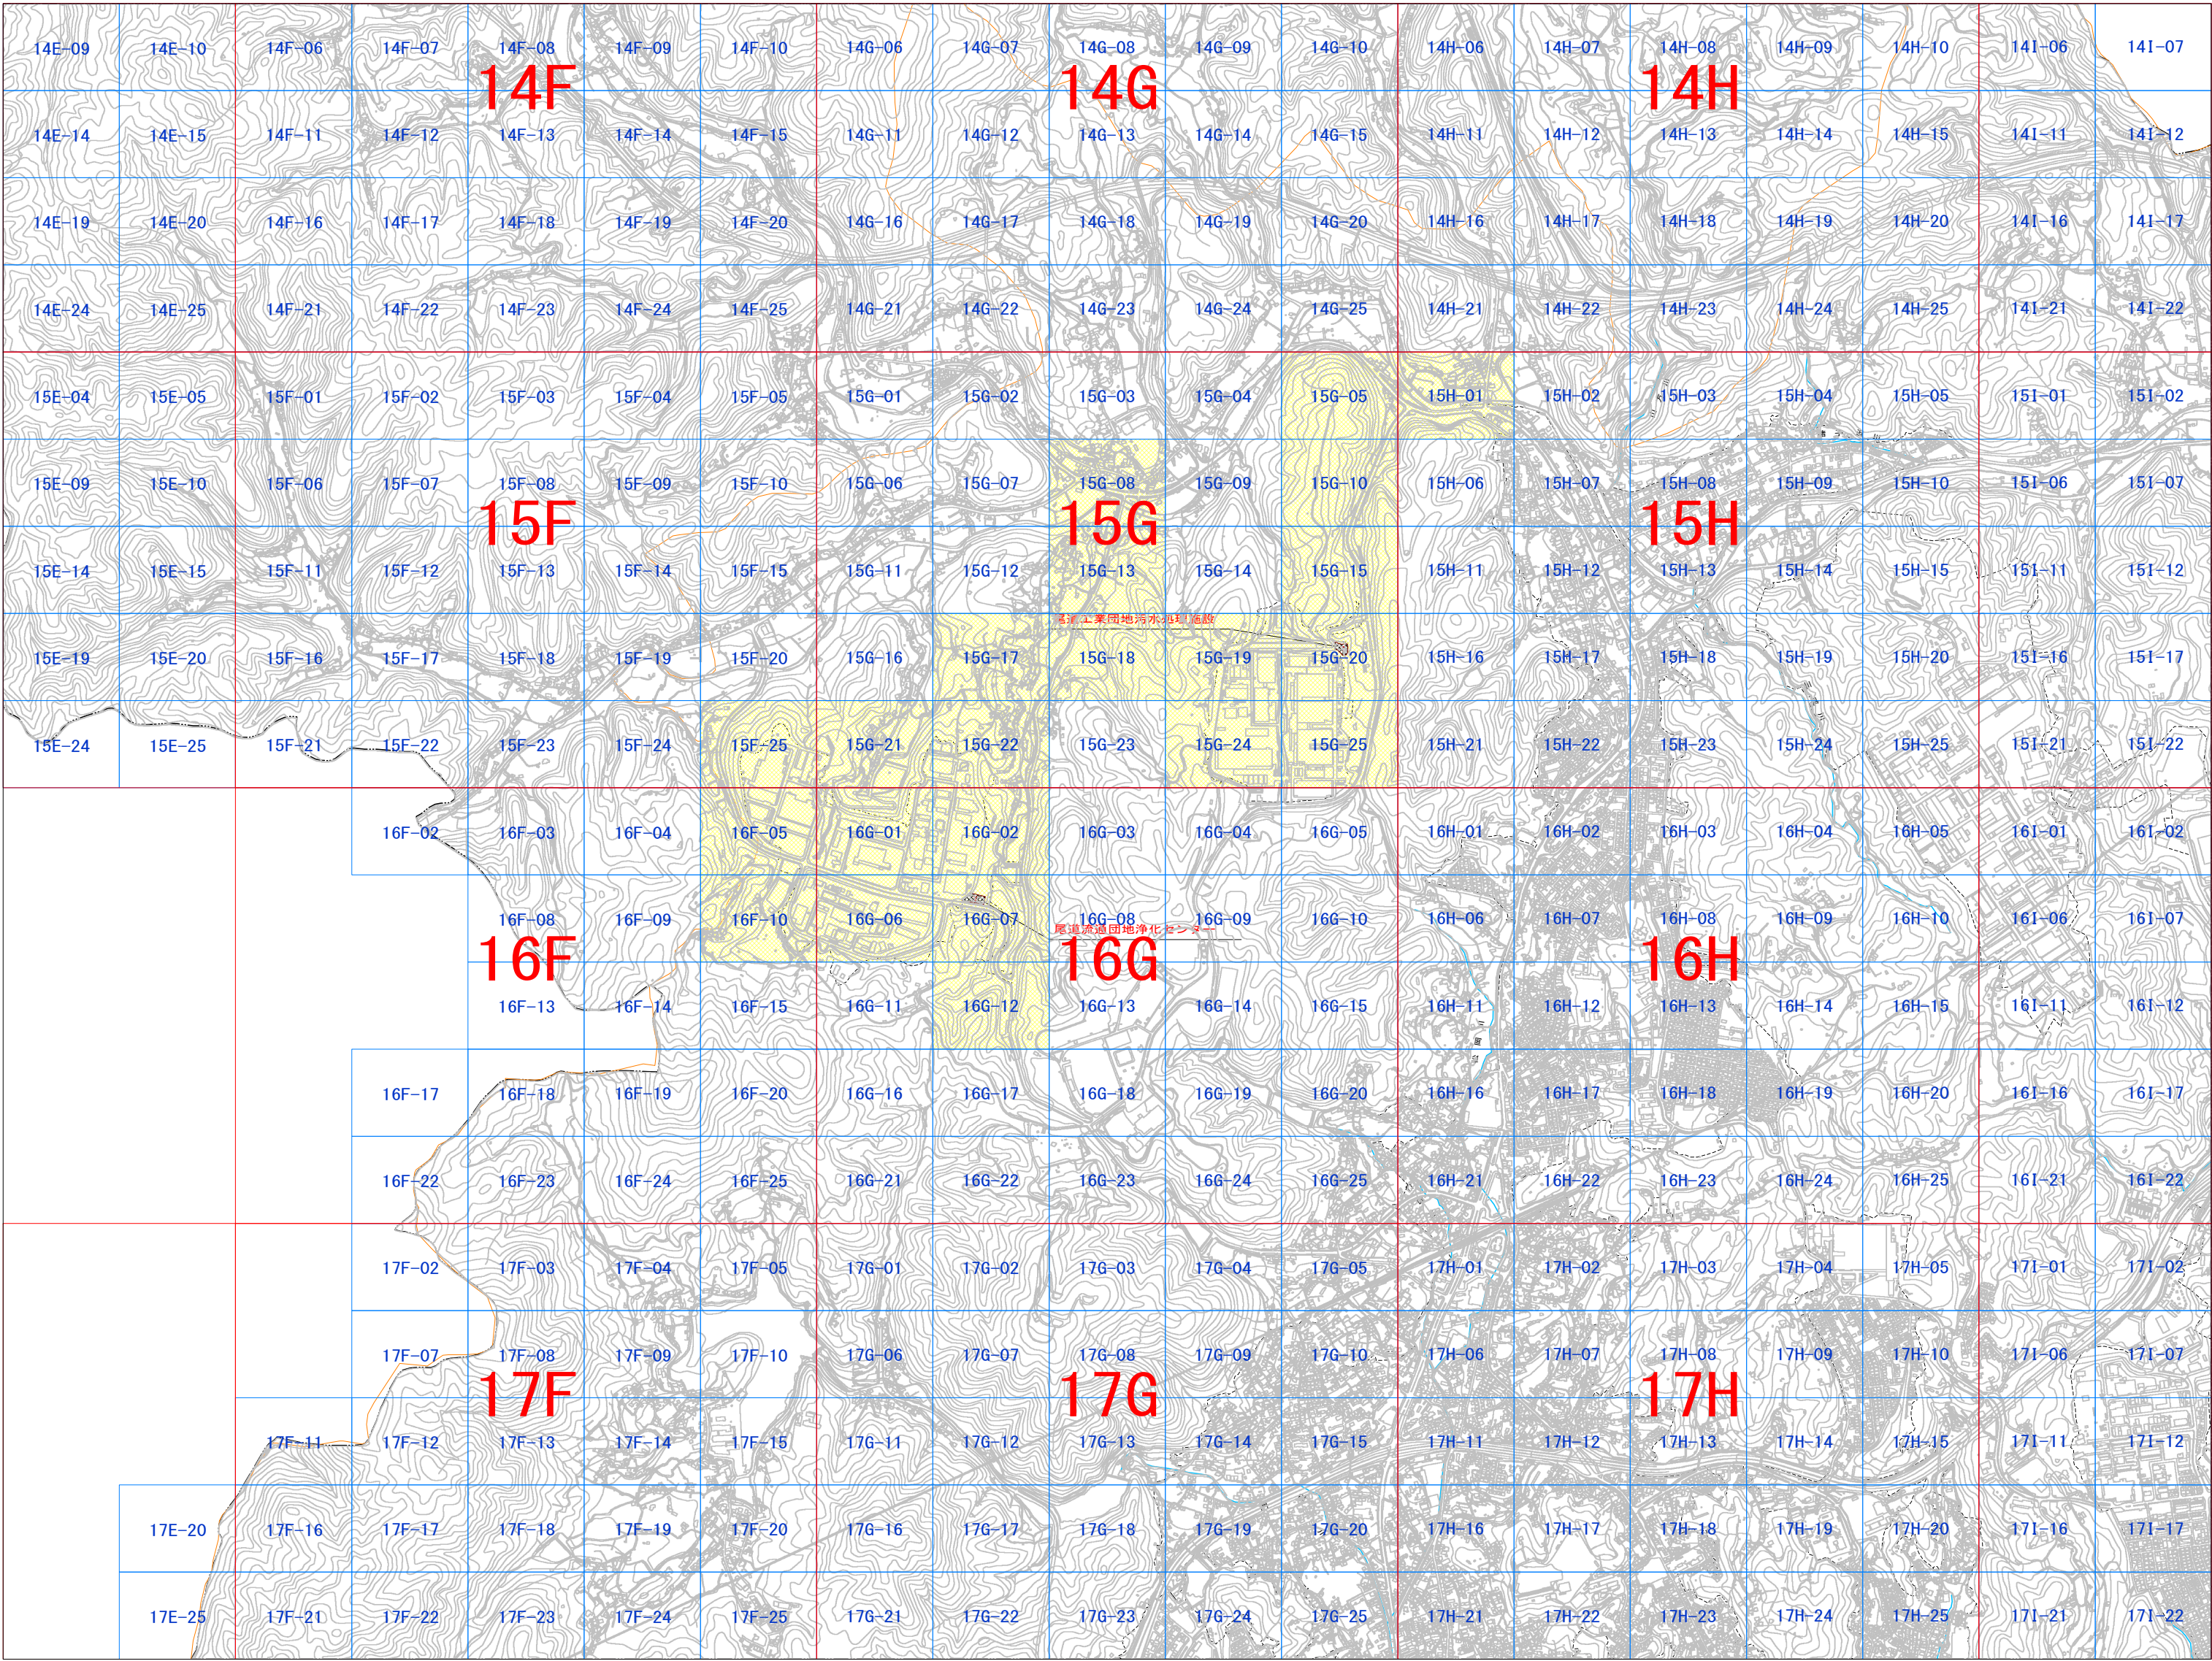


## 尾道市污水处理施設 台帳平面図（污水）

NO. 15F-25

1 : 1000      地形図

令和7年12月作成

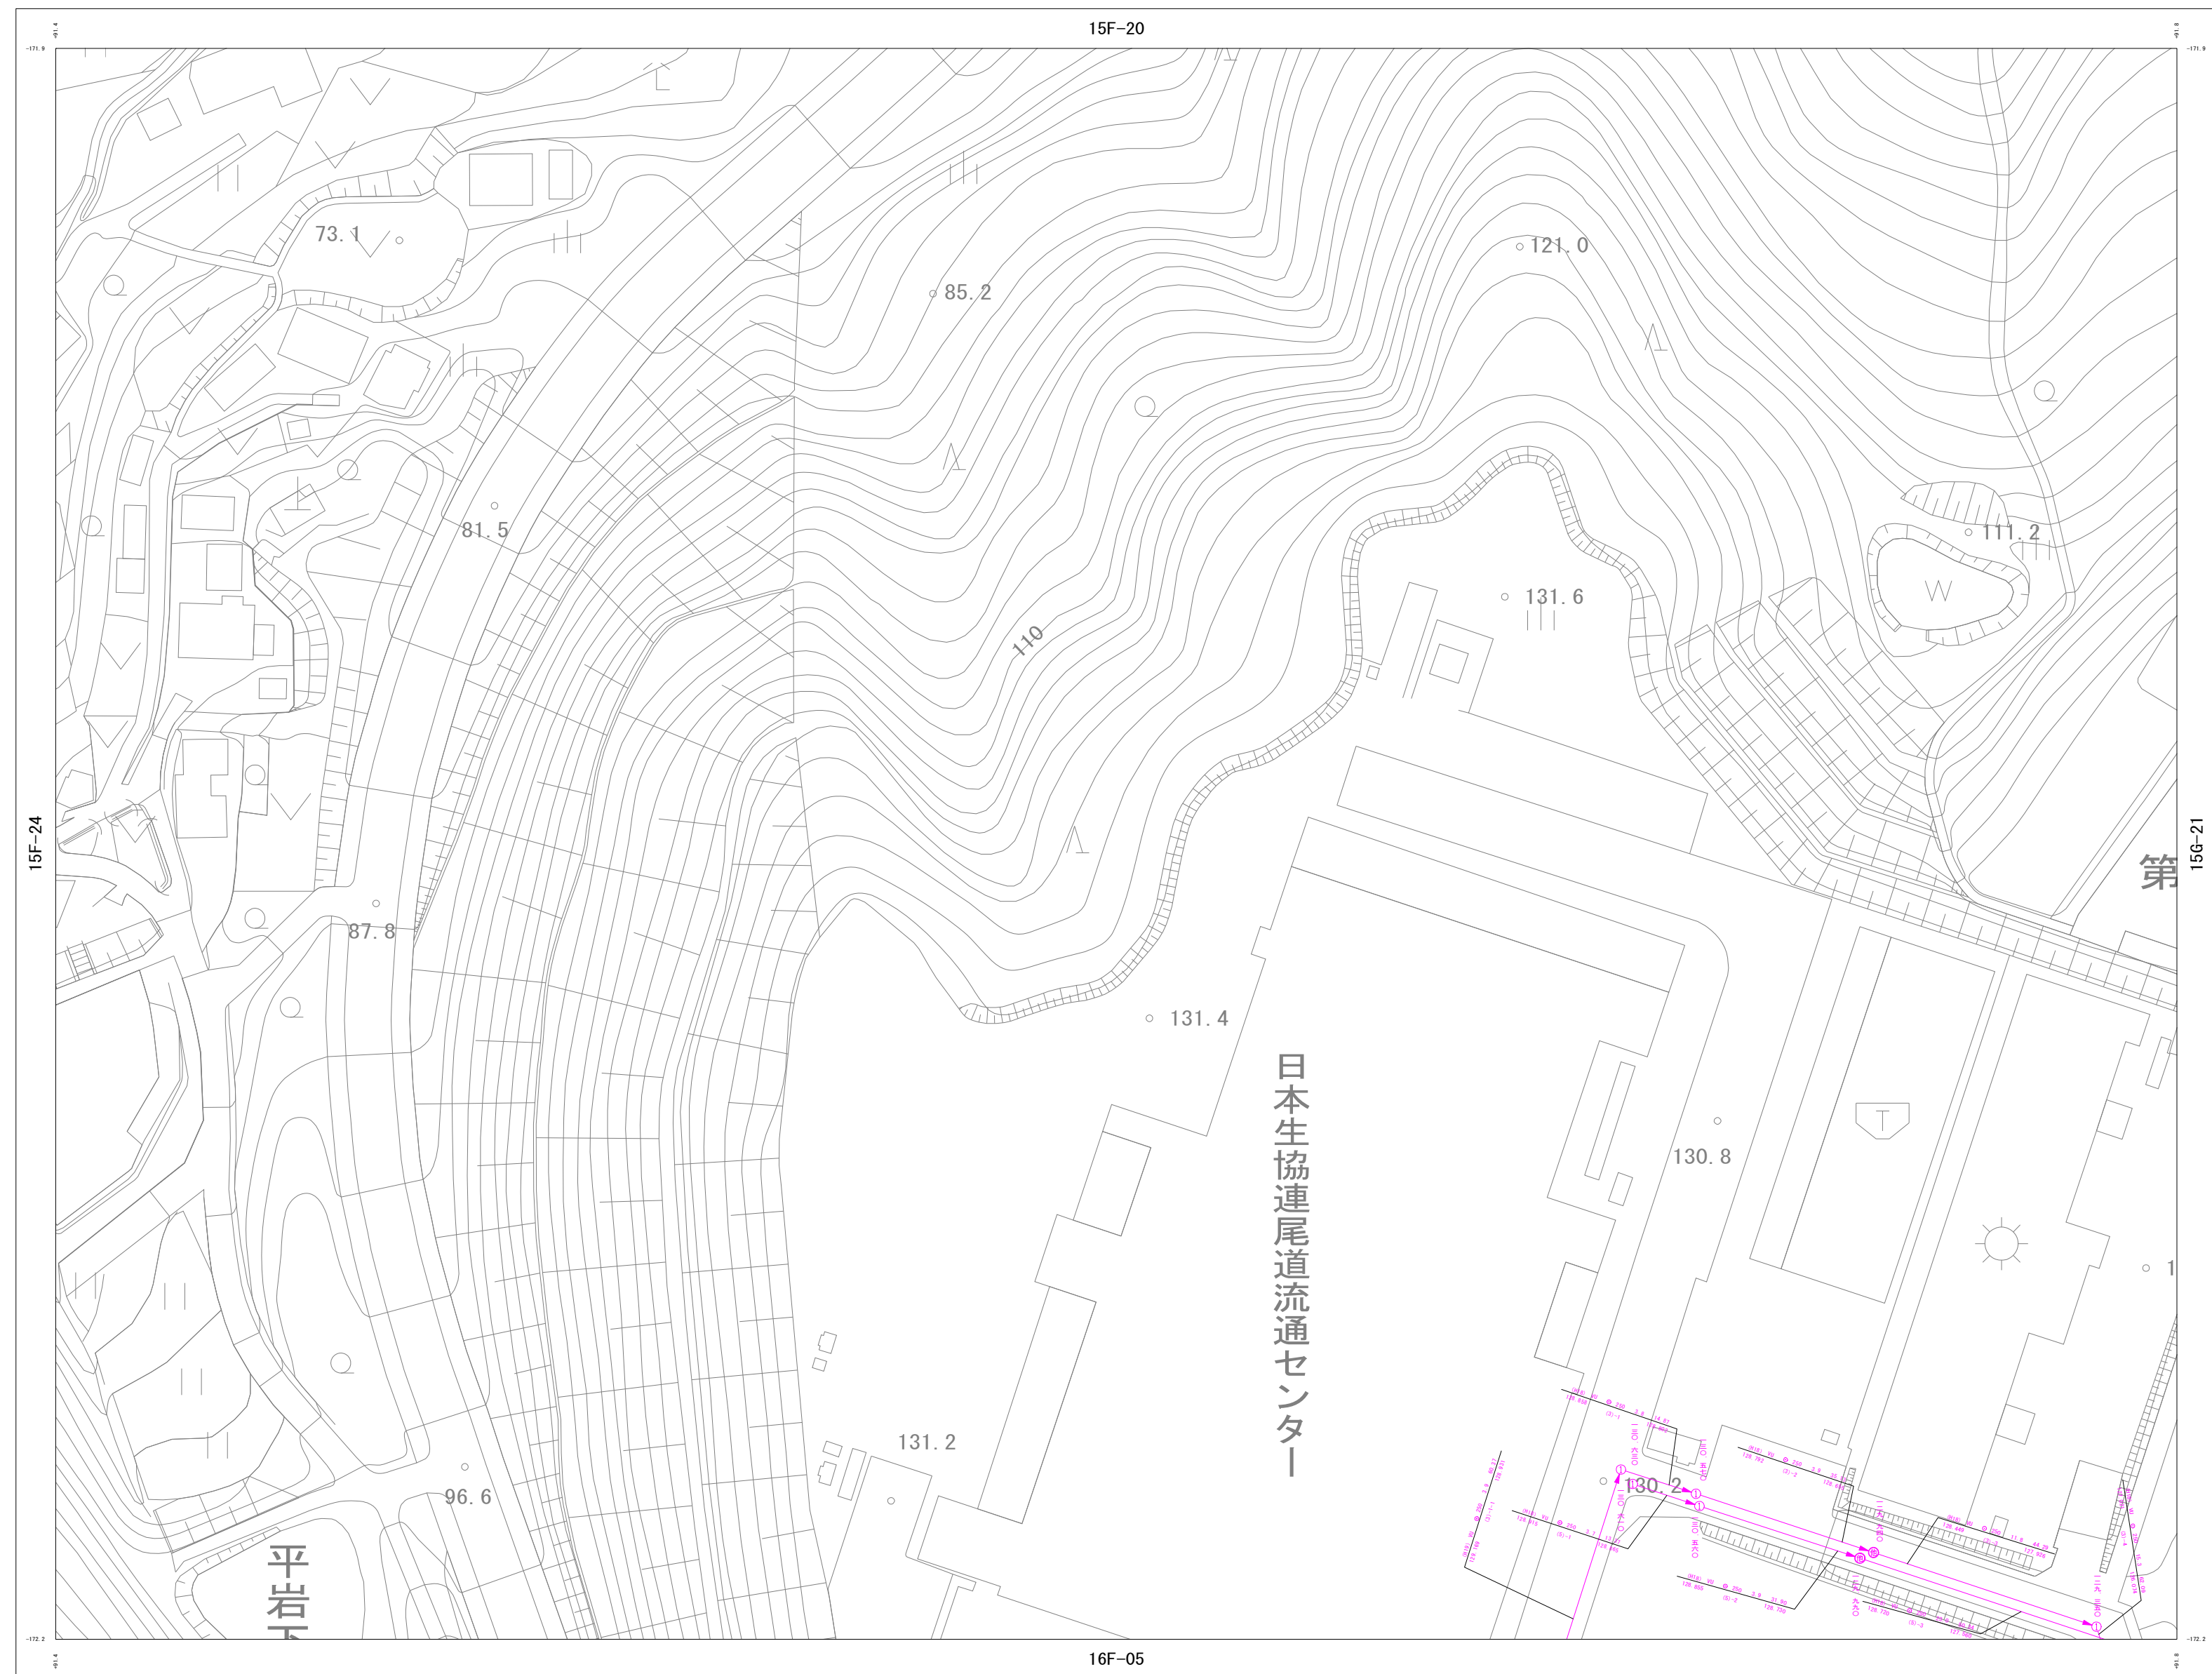


詳細図  
15F-25

|        |        |        |
|--------|--------|--------|
| 15F-19 | 15F-20 | 15G-16 |
| 15F-24 | 15F-25 | 15G-21 |
| 16F-04 | 16F-05 | 16G-01 |


## 凡 例

| 管 渠   |                                                                                     |
|-------|-------------------------------------------------------------------------------------|
| 自然流下管 |  |
| 压送管   |  |
| 放流管   |  |
| 废止管   |  |
| 雨水管渠  |  |

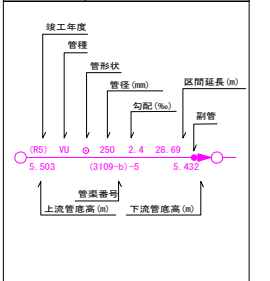


人 孔

|   |                             |
|---|-----------------------------|
| ① | 0号マンホール<br>(内径7.5cm円形)      |
| ② | 1号マンホール<br>(内径9.0cm円形)      |
| ③ | 2号マンホール<br>(内径12.0cm円形)     |
| ④ | 3号マンホール<br>(内径15.0cm円形)     |
| ⑤ | 4号マンホール<br>(内径18.0cm円形)     |
| ⑥ | 特1号マンホール<br>(内径90cm×90cm角形) |
| ⑦ | 楕円マンホール<br>(内径20cm×9.0cm)   |
| ⑧ | 角型マンホール<br>(内径22cm×22cm角形)  |
| ⑨ | Y号マンホール<br>(内径60cm円形)       |
| ⑩ | S号マンホール<br>(内径50cm円形)       |
| ⑪ | 小径マンホール<br>(内径2.0cm円形)      |
| ⑫ | 小径マンホール<br>(内径3.0cm円形)      |

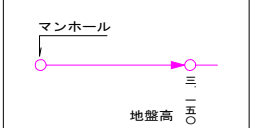

樹

|   |                       |
|---|-----------------------|
| □ | コンクリート樹<br>(内径30cm円形) |
| ■ | コンクリート樹<br>(内径40cm円形) |
| ○ | 汚水樹<br>(内径15cm円形 塩ビ)  |
| ] | キャップ止め                |

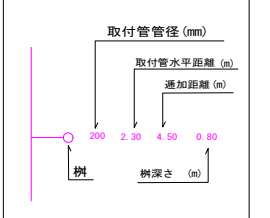


尾道市上下水道局 下水道課

## 尾道市污水处理施設 台帳平面図（污水）

NO. 15G-05

1 : 1000      地形図

令和7年12月作成

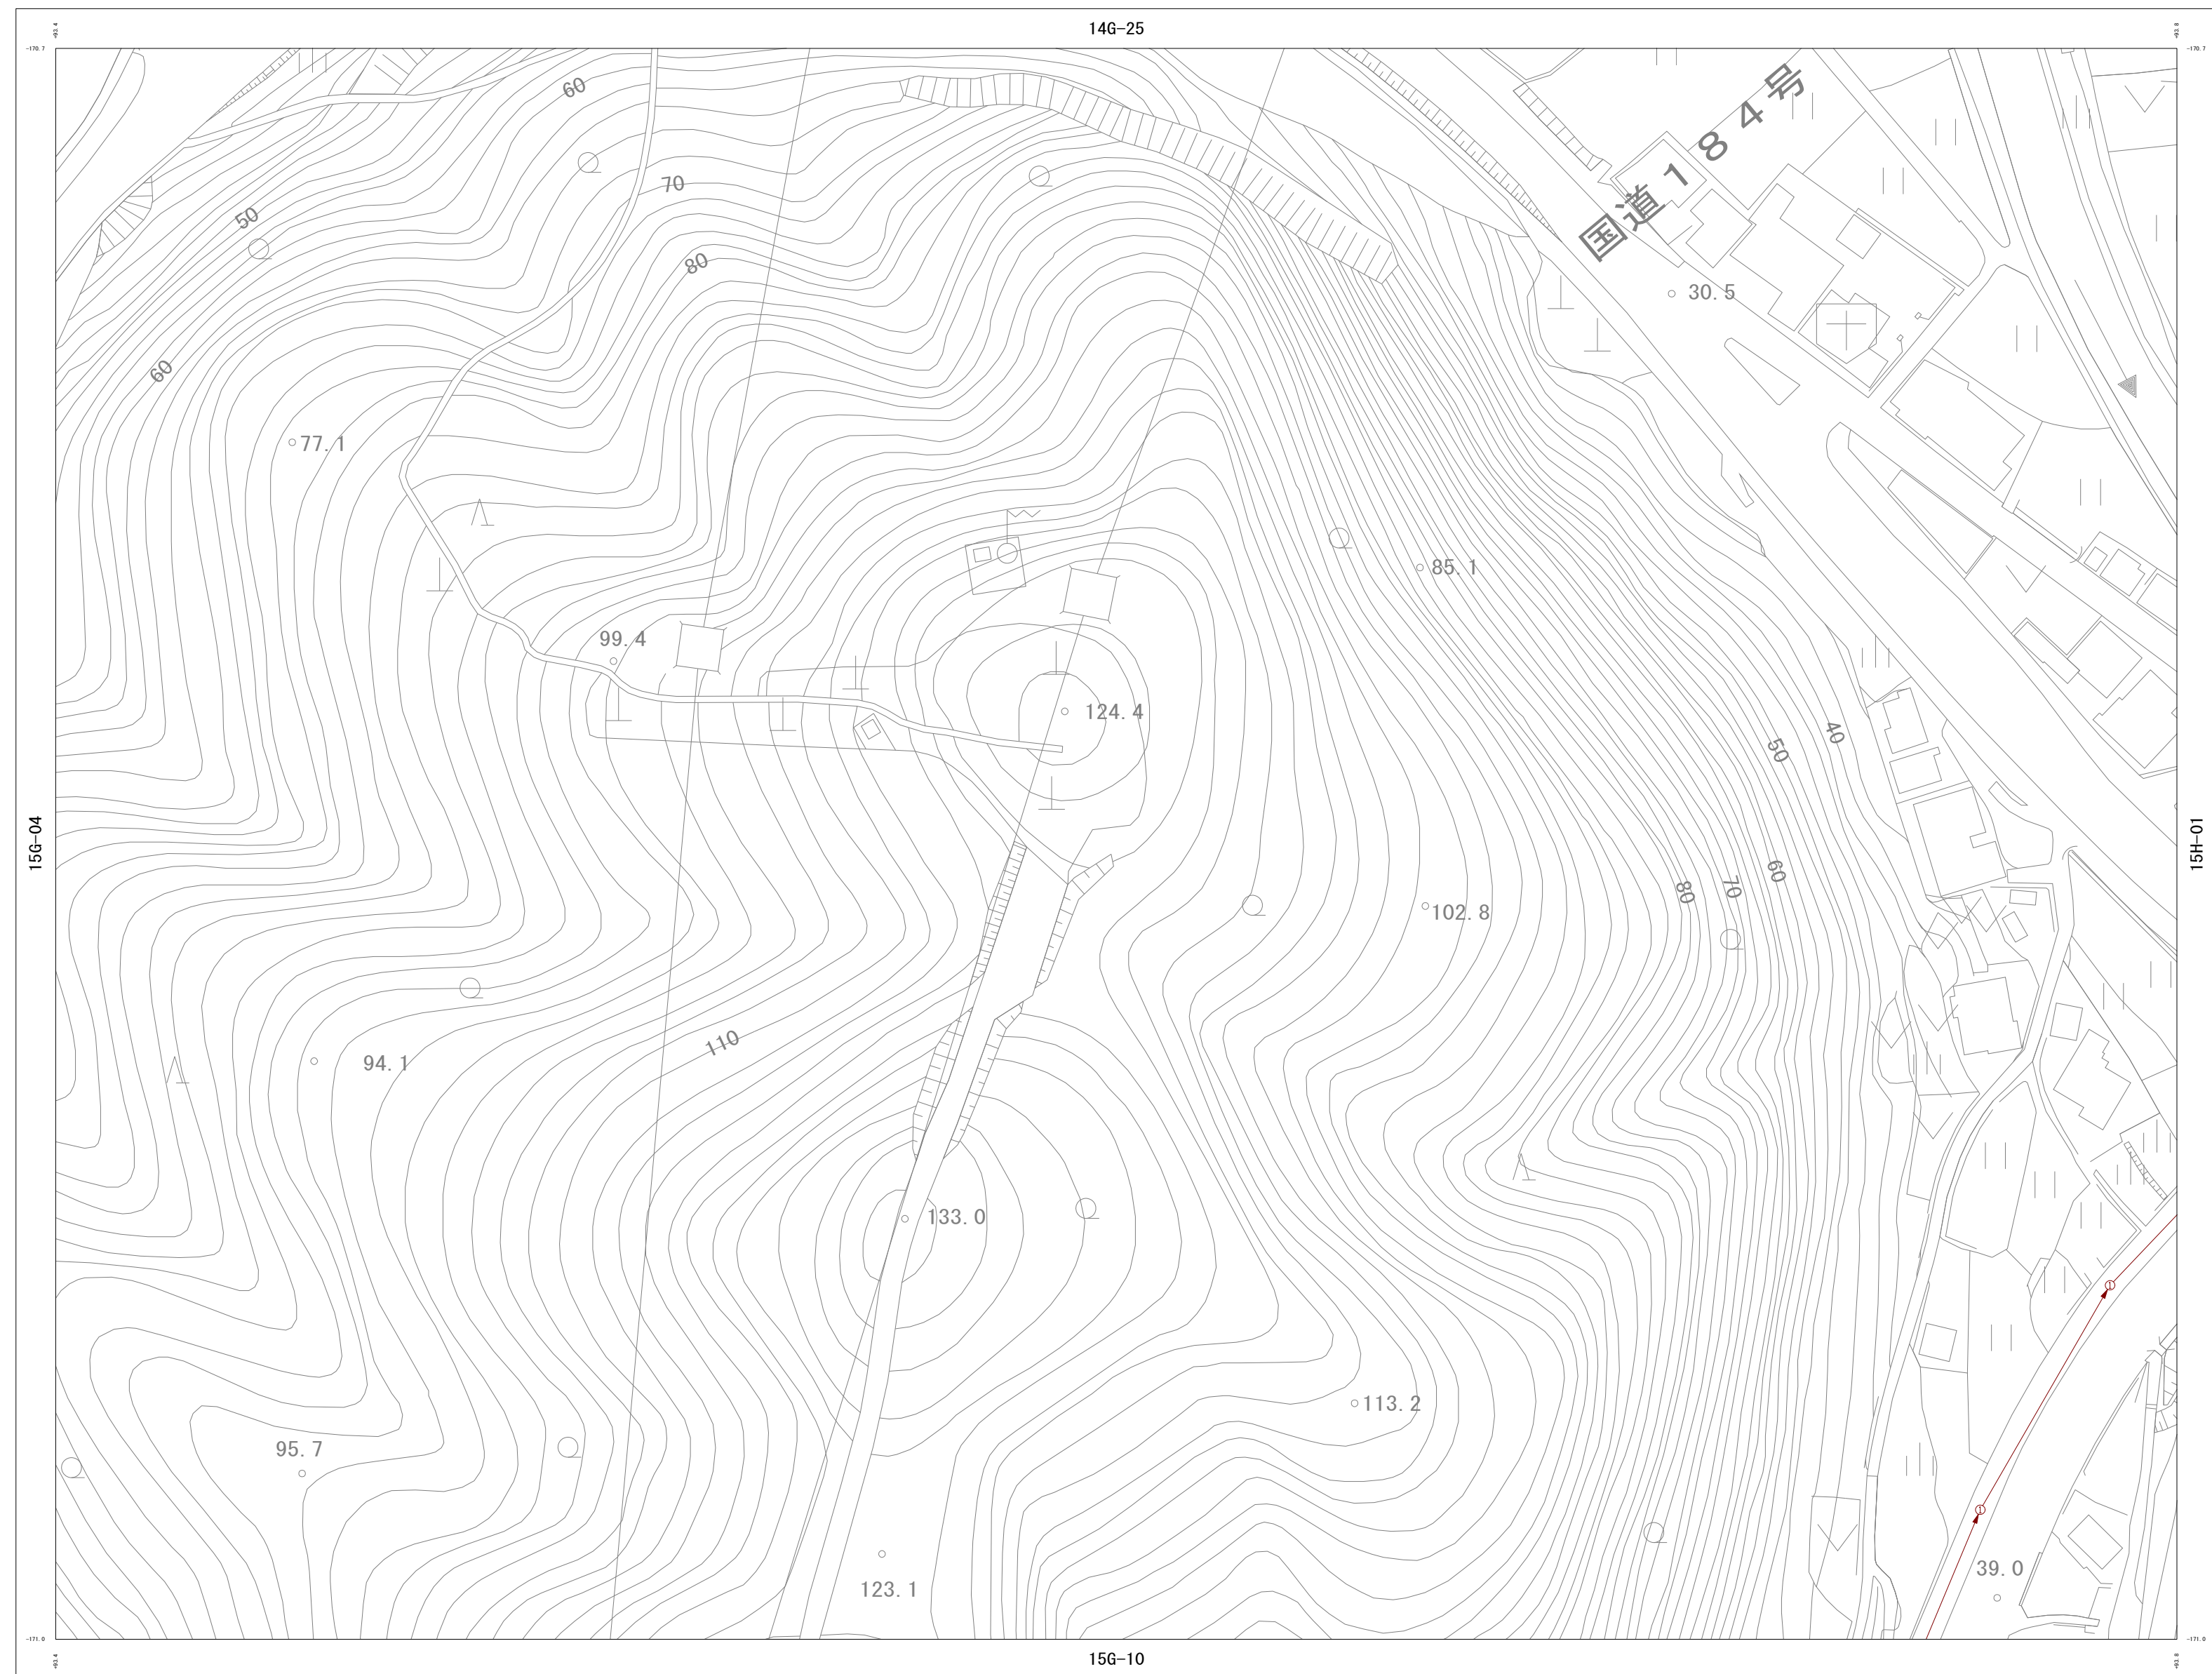


尾道市上下水道局 下水道課

詳細図  
15G-05

|        |        |        |
|--------|--------|--------|
| 14G-24 | 14G-25 | 14H-21 |
| 15G-04 | 15G-05 | 15H-01 |
| 15G-09 | 15G-10 | 15H-06 |


凡 例

| 管 渠   |                                                                                     |
|-------|-------------------------------------------------------------------------------------|
| 自然流下管 |  |
| 压送管   |  |
| 放流管   |  |
| 廃止管   |  |
| 雨水管渠  |  |

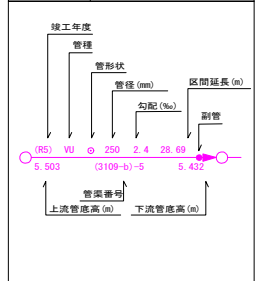


人 孔

|   |                             |
|---|-----------------------------|
| ① | 0号マンホール<br>(内径75cm・円形)      |
| ② | 1号マンホール<br>(内径90cm・円形)      |
| ③ | 2号マンホール<br>(内径120cm・円形)     |
| ④ | 3号マンホール<br>(内径150cm・円形)     |
| ⑤ | 4号マンホール<br>(内径180cm・円形)     |
| ⑥ | 特1号マンホール<br>(内法90cm×90cm角型) |
| ⑦ | 楕円マンホール<br>(内法20cm×90cm)    |
| ⑧ | 角型マンホール<br>(内法20cm×20cm角型)  |
| ⑨ | Y号マンホール<br>(内径60cm円形)       |
| ⑩ | S号マンホール<br>(内径50cm円形)       |
| ⑪ | 小口楕円マンホール<br>(内径20cm・円形)    |
| ⑫ | 小口楕円マンホール<br>(内径30cm・円形)    |

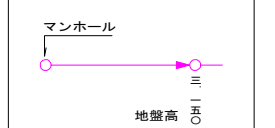

榭

|   |                       |
|---|-----------------------|
| □ | コンクリート樹<br>(内径30cm円部) |
| ■ | コンクリート樹<br>(内径40cm円部) |
| ○ | 汚水樹<br>(内径15cm円部 塩ビ)  |
| ] | キャップ止め                |

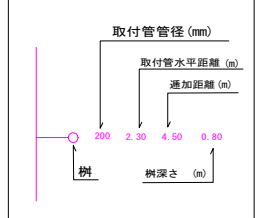


## 尾道市污水处理施設 台帳平面図（污水）


NO. 15G-08

1 : 1000      地形図

令和7年12月作成

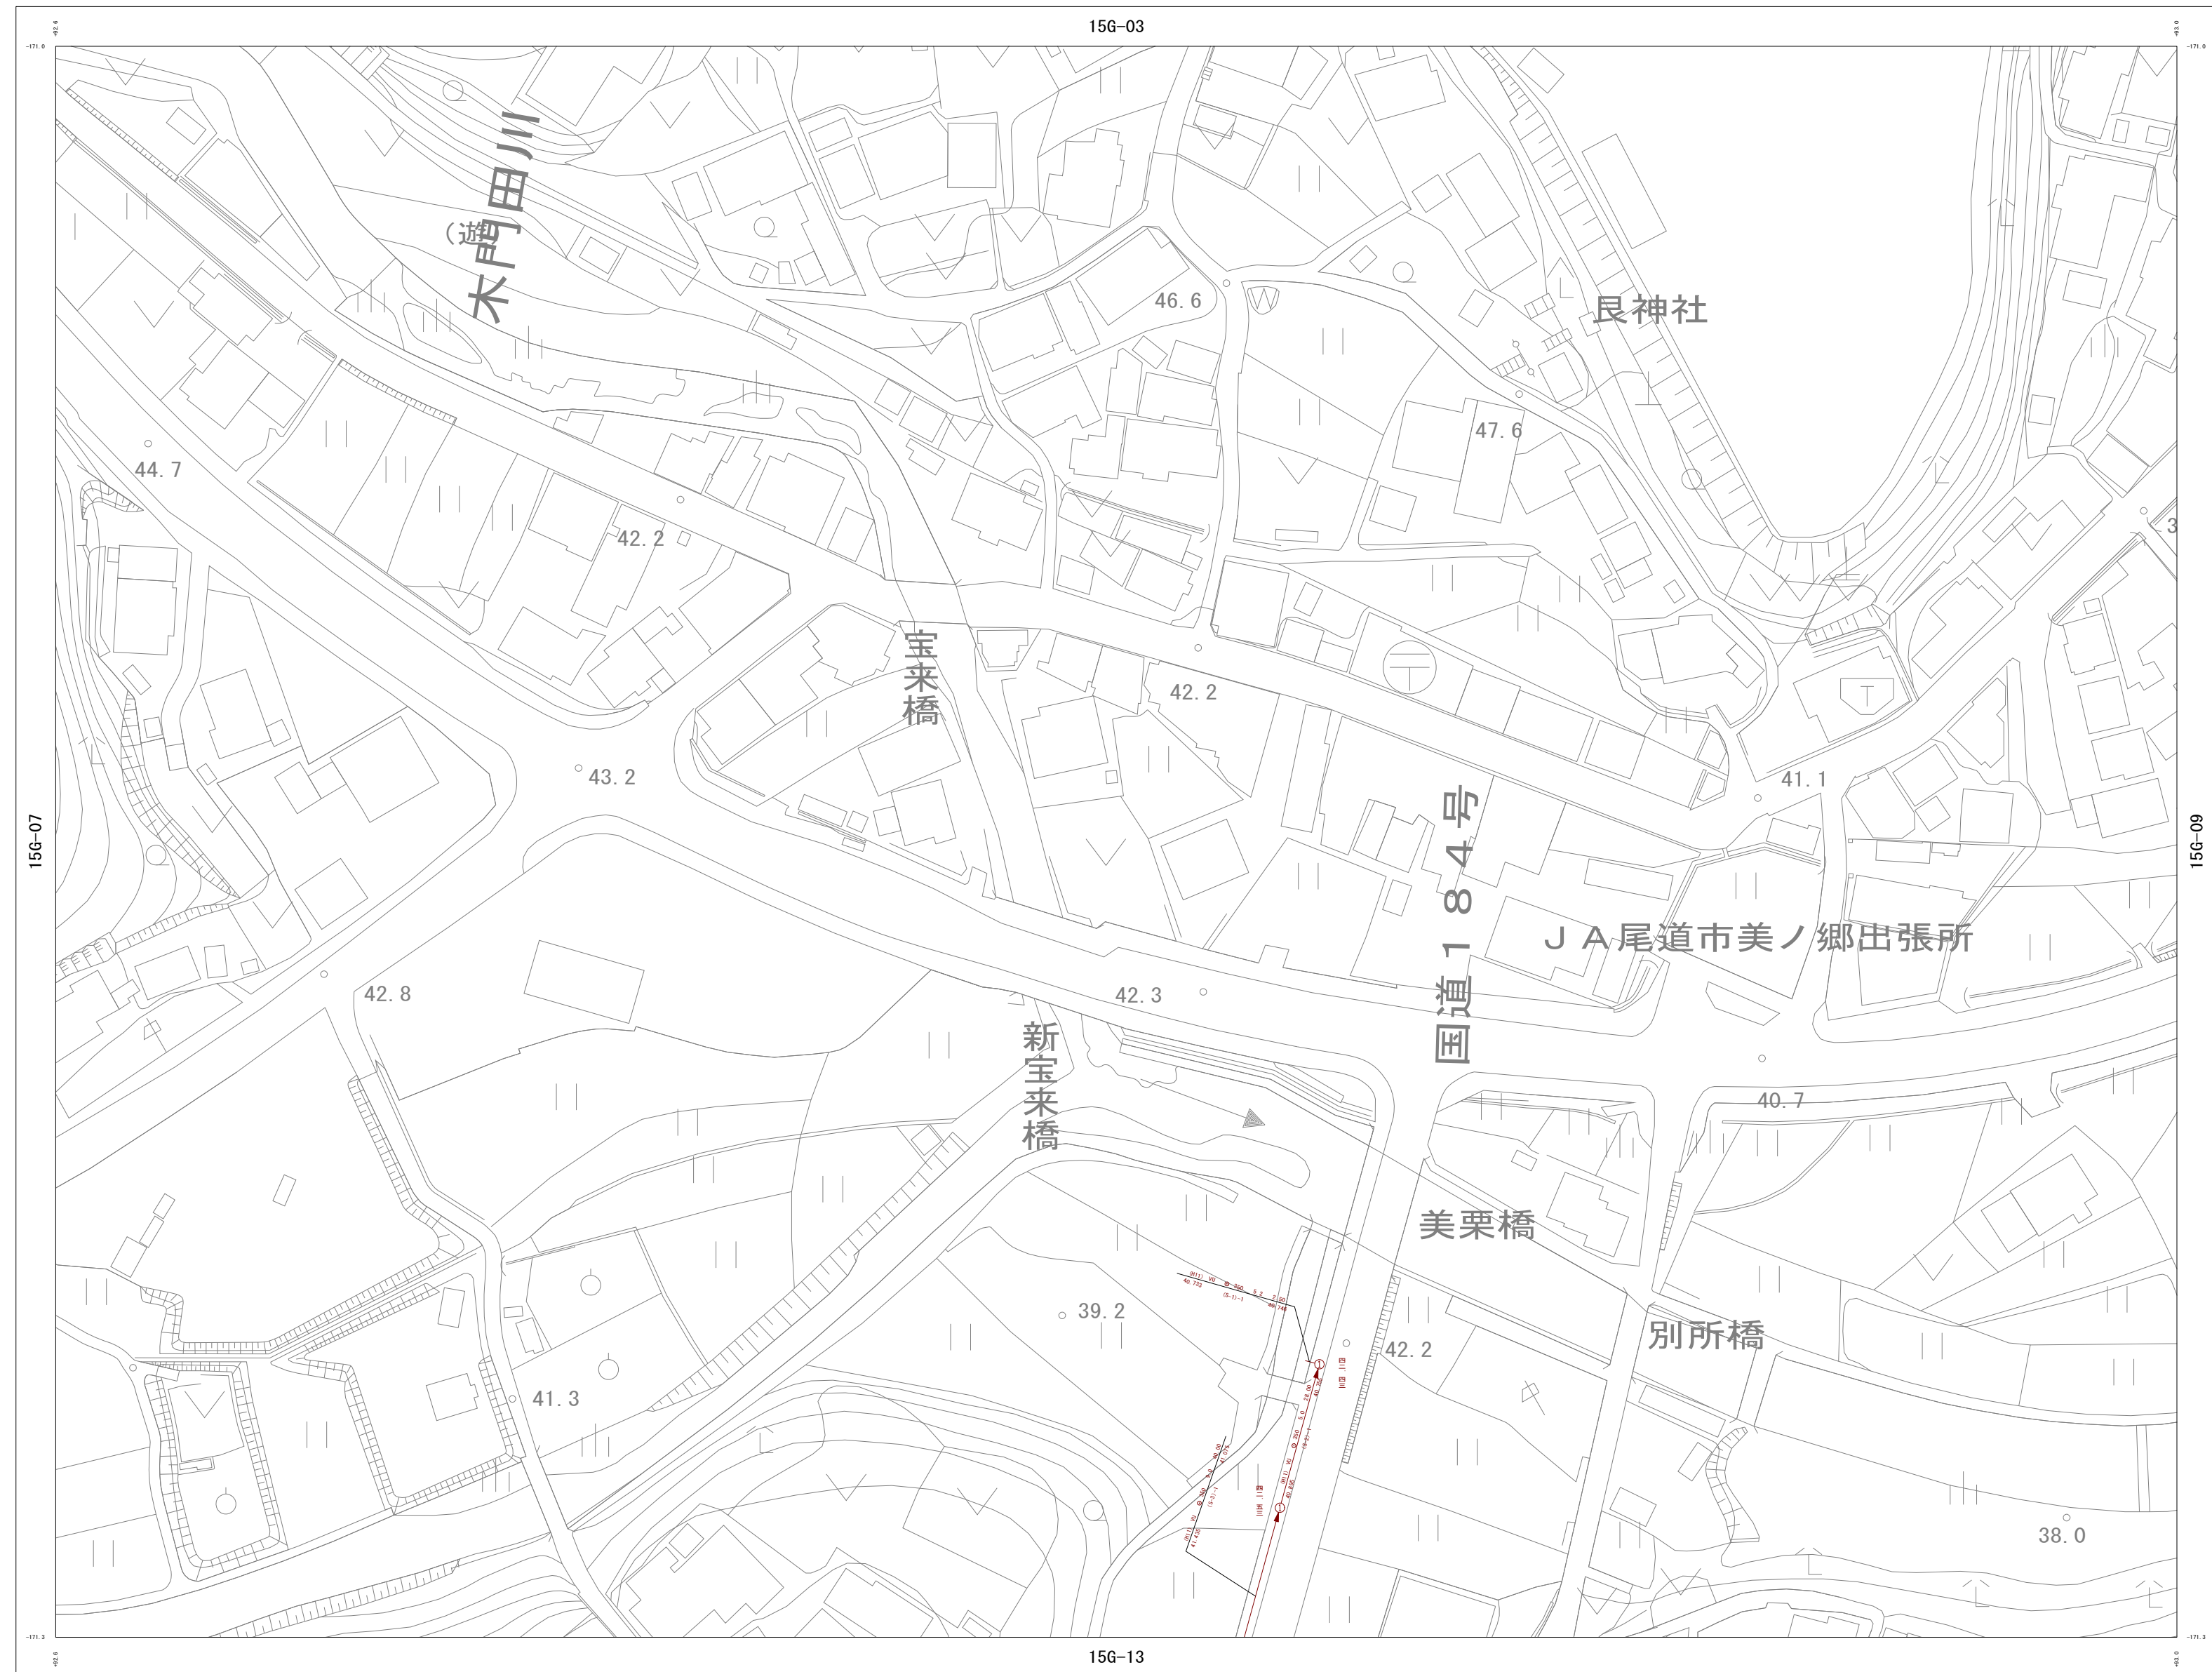

1 : 1000

 


尾道市上下水道局 下水道課

詳細図  
15G-08

|        |        |        |
|--------|--------|--------|
| 15G-02 | 15G-03 | 15G-04 |
| 15G-07 | 15G-08 | 15G-09 |
| 15G-12 | 15G-13 | 15G-14 |


## 凡 例

| 管 渠   |                                                                                     |
|-------|-------------------------------------------------------------------------------------|
| 自然流下管 |  |
| 压送管   |  |
| 放流管   |  |
| 废止管   |  |
| 雨水管渠  |  |

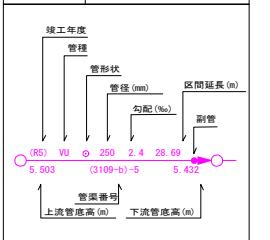


人 孔

|   |                             |
|---|-----------------------------|
| ① | 0号マンホール<br>(内径75φ×円形)       |
| ② | 1号マンホール<br>(内径90φ×円形)       |
| ③ | 2号マンホール<br>(内径120φ×円形)      |
| ④ | 3号マンホール<br>(内径150φ×円形)      |
| ⑤ | 4号マンホール<br>(内径180φ×円形)      |
| 特 | 特1号マンホール<br>(内径80φ×角×90φ角型) |
| 楕 | 楕円マンホール<br>(内径20φ×角×90φ角型)  |
| Y | Y号マンホール<br>(内径60φ×円形)       |
| S | S号マンホール<br>(内径50φ×円形)       |
| 小 | 小径マンホール<br>(内径20φ×円形)       |
| 小 | 小径マンホール<br>(内径30φ×円形)       |

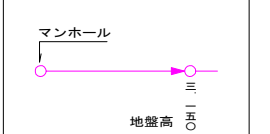

樹

|   |                       |
|---|-----------------------|
| □ | コンクリート樹<br>(内径30cm円形) |
| ■ | コンクリート樹<br>(内径40cm円形) |
| ○ | 汚水樹<br>(内径15cm円形 塩ビ)  |
| ] | キャップ止め                |

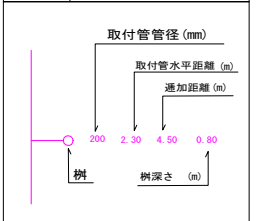

# 尾道市汚水処理施設 台帳平面図（汚水）

NO. 15G-10

1 : 1000 地形図

令和7年12月作成



詳細図

15G-10

|        |        |        |
|--------|--------|--------|
| 15G-04 | 15G-05 | 15H-01 |
| 15G-09 | 15G-10 | 15H-06 |
| 15G-14 | 15G-15 | 15H-11 |

凡 例

| 管 渠   |   |
|-------|---|
| 自然流下管 | → |
| 圧送管   | → |
| 放流管   | → |
| 廃止管   | → |
| 雨水管渠  | → |

人 孔

|   |                        |
|---|------------------------|
| ① | 0号マンホール<br>(内径750mm)   |
| ② | 1号マンホール<br>(内径900mm)   |
| ③ | 2号マンホール<br>(内径1200mm)  |
| ④ | 3号マンホール<br>(内径1500mm)  |
| ⑤ | 4号マンホール<br>(内径1800mm)  |


樹

|   |                      |
|---|----------------------|
| □ | コンクリート樹<br>(内径300mm) |
| ■ | コンクリート樹<br>(内径400mm) |
| ○ | 汚水樹<br>(内径1500mm)    |
| ↑ | キャップ止め               |



1 : 1000      地形図




|        |        |        |
|--------|--------|--------|
| 15G-04 | 15G-05 | 15H-01 |
| 15G-09 | 15G-10 | 15H-06 |
| 15G-14 | 15G-15 | 15H-11 |


| 管 渠   |                                                                                     |
|-------|-------------------------------------------------------------------------------------|
| 自然流下管 |  |
| 压送管   |  |
| 放流管   |  |
| 废止管   |  |
| 雨水管渠  |  |

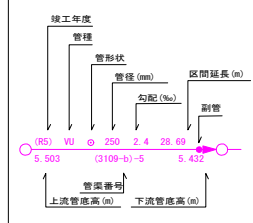

|    |                               |
|----|-------------------------------|
| ①  | 0号マンホール<br>(内径750mm円形)        |
| ①  | 1号マンホール<br>(内径900mm円形)        |
| ②  | 2号マンホール<br>(内径1200mm円形)       |
| ③  | 3号マンホール<br>(内径1500mm円形)       |
| ④  | 4号マンホール<br>(内径1800mm円形)       |
| 特1 | 特1号マンホール<br>(内法800mm×900mm角形) |
| 植  | 植穴マンホール<br>(内径600mm×900mm)    |
| 角  | 角型マンホール<br>(内法700mm×700mm角形)  |
| Y  | Y号マンホール<br>(内径600mm円形)        |
| S  | S号マンホール<br>(内径500mm円形)        |
| 小  | 小口径マンホール<br>(内径200mm円形)       |
| 小  | 小口径マンホール<br>(内径300mm円形)       |

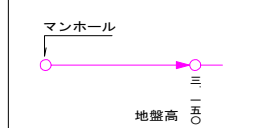

|   |                       |
|---|-----------------------|
| □ | コンクリート樹<br>(内径30cm円形) |
| ■ | コンクリート樹<br>(内径40cm円形) |
| ○ | 汚水樹<br>(内径15cm円形 塩ビ)  |
| ] | キャップ止め                |

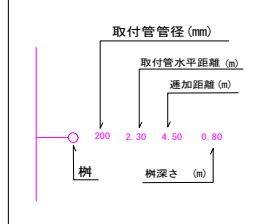


尾道市上下水道局 下水道課

## 尾道市污水处理施設 台帳平面図（污水）


NO. 15G-13

1 : 1000      地形図

令和7年12月作成

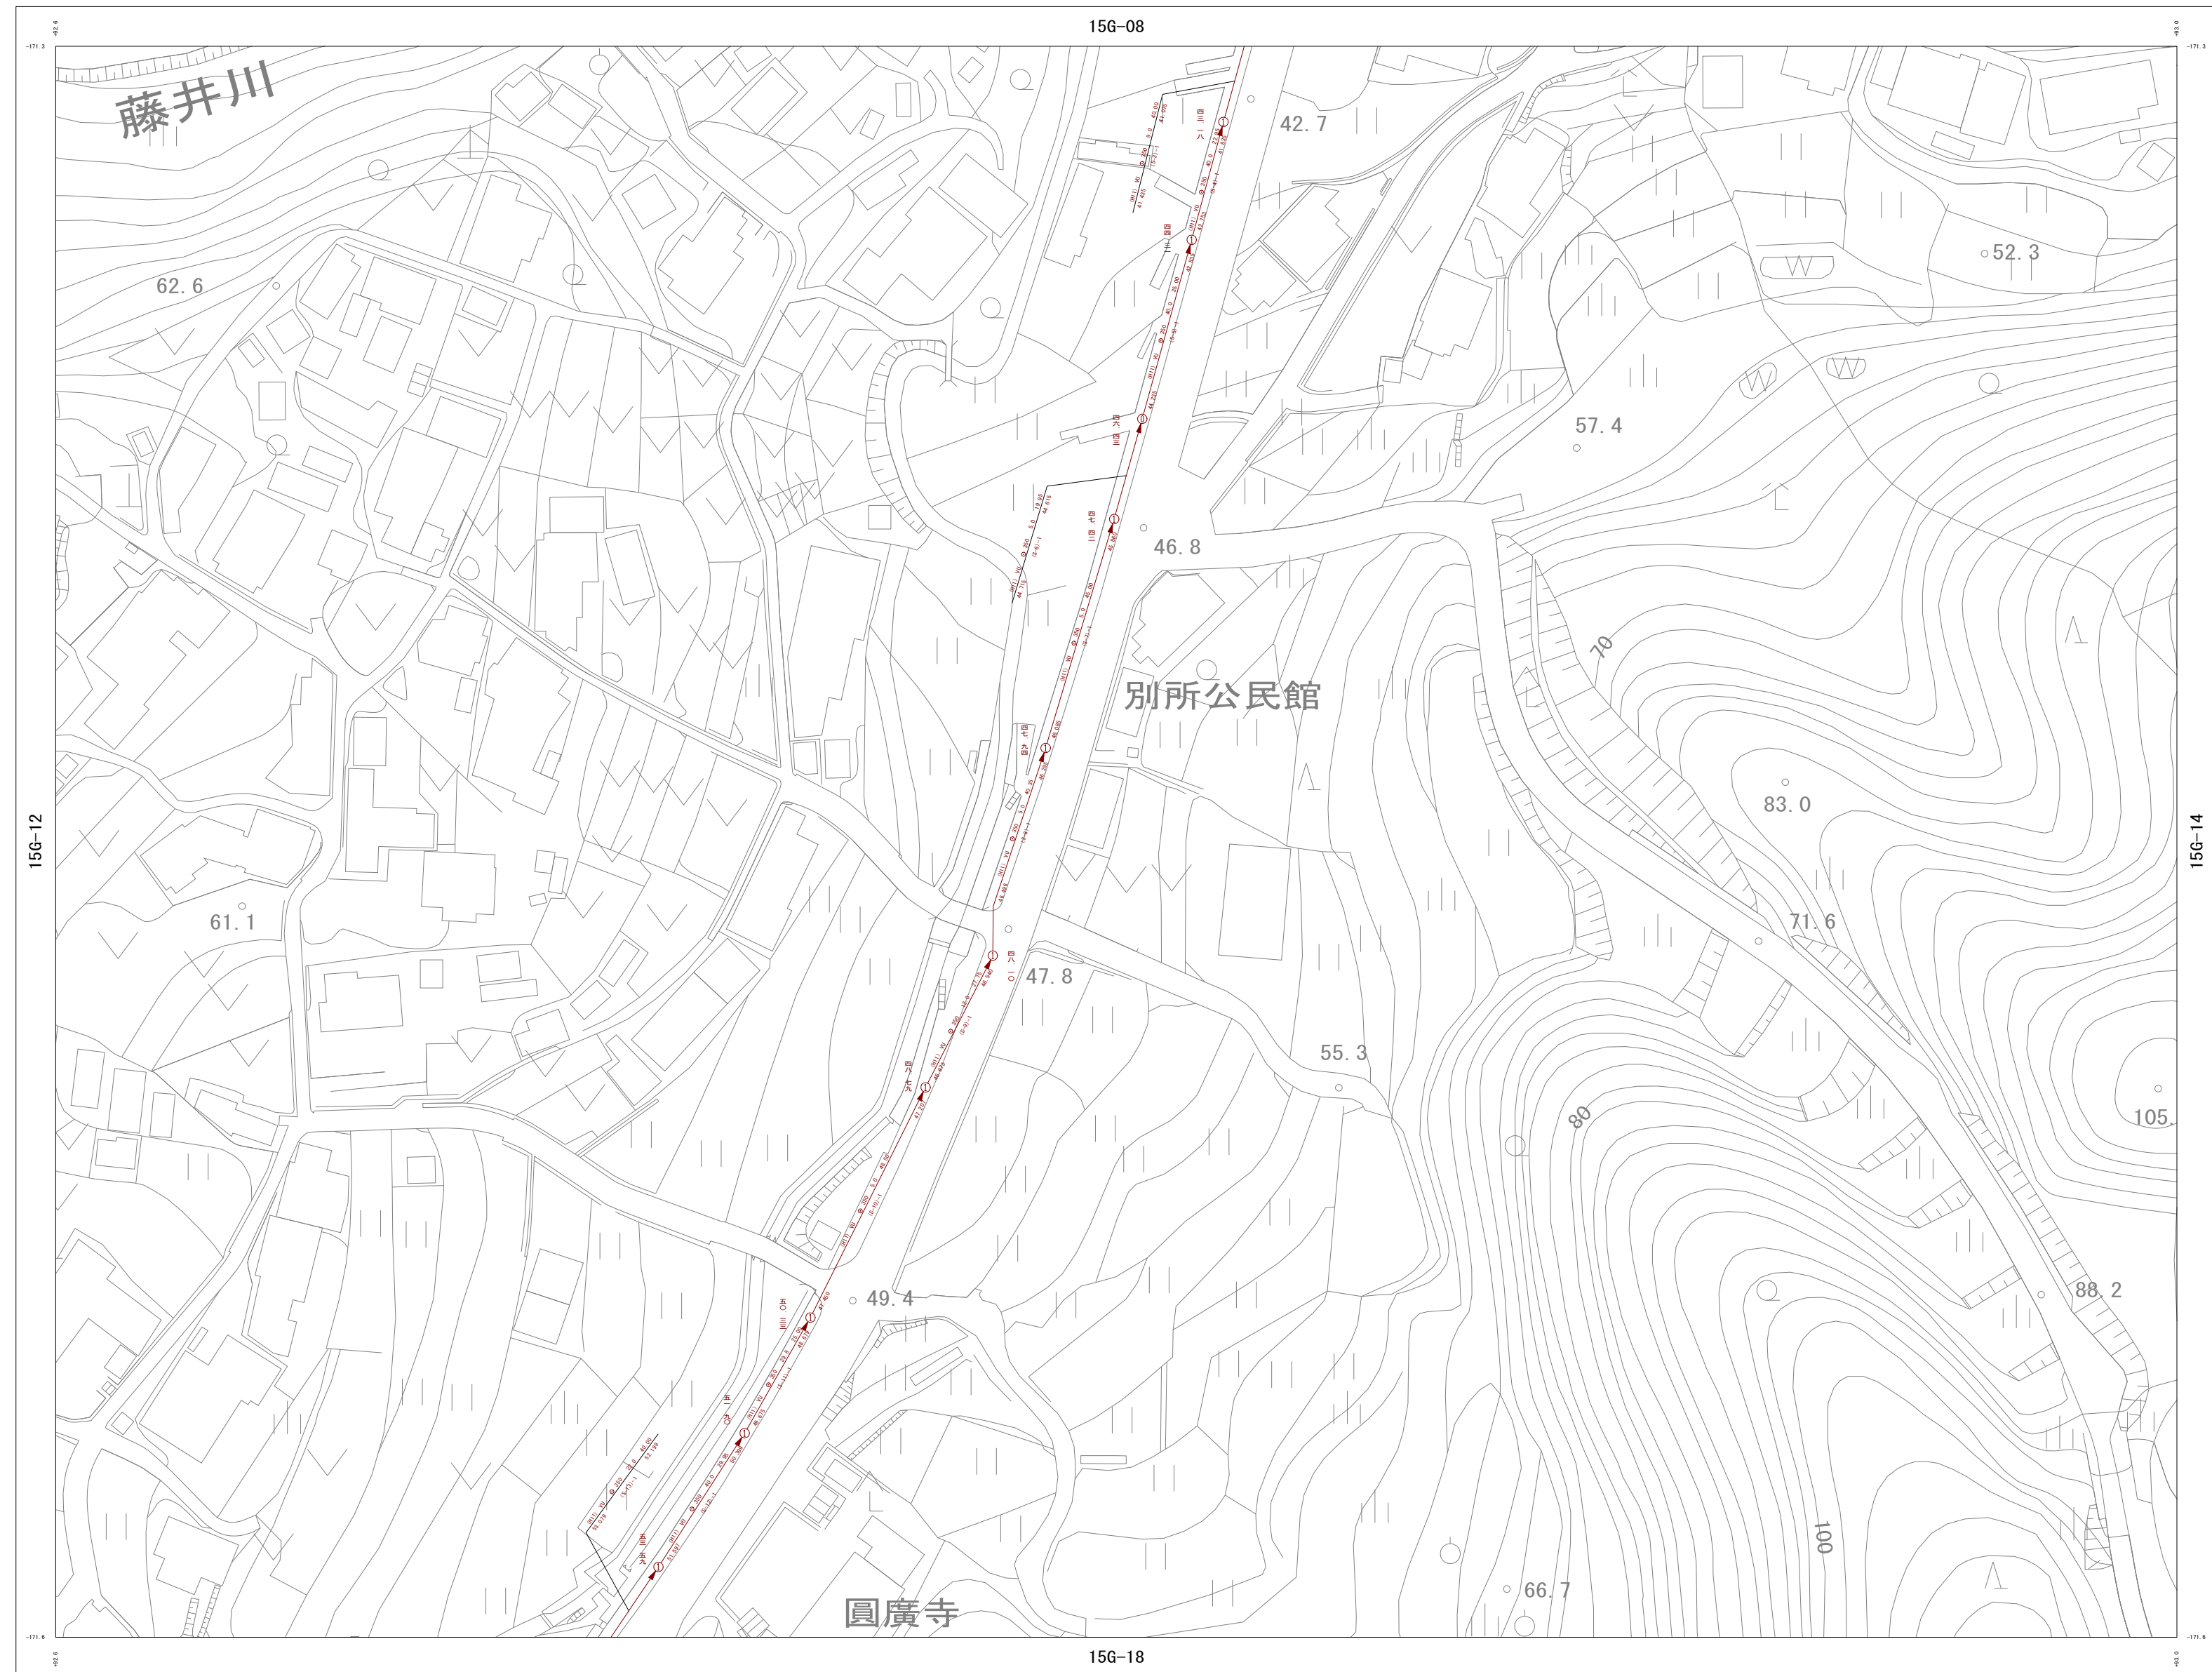

1 : 1000

 

尾道市上下水道局 下水道課


詳細図  
15G-13

|        |        |        |
|--------|--------|--------|
| 15G-07 | 15G-08 | 15G-09 |
| 15G-12 | 15G-13 | 15G-14 |
| 15G-17 | 15G-18 | 15G-19 |

## 凡 例


## 管渠

|       |                                                                                     |
|-------|-------------------------------------------------------------------------------------|
| 自然流下管 |  |
| 压送管   |  |
| 放流管   |  |
| 废止管   |  |
| 雨水管渠  |  |

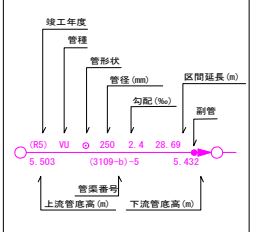


人 孔

|   |                             |
|---|-----------------------------|

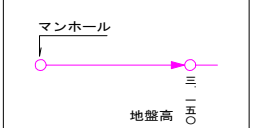

樹

|   |                       |
|---|-----------------------|
| □ | コンクリート樹<br>(内径30cm円部) |
| ■ | コンクリート樹<br>(内径40cm円部) |
| ○ | 汚水樹<br>(内径15cm円部 塩ビ)  |
| ] | キャップ止め                |

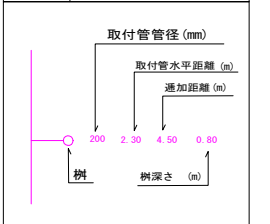


## 尾道市污水处理施設 台帳平面図（污水）


NO. 15G-15

1 : 1000      地形図

令和7年12月作成

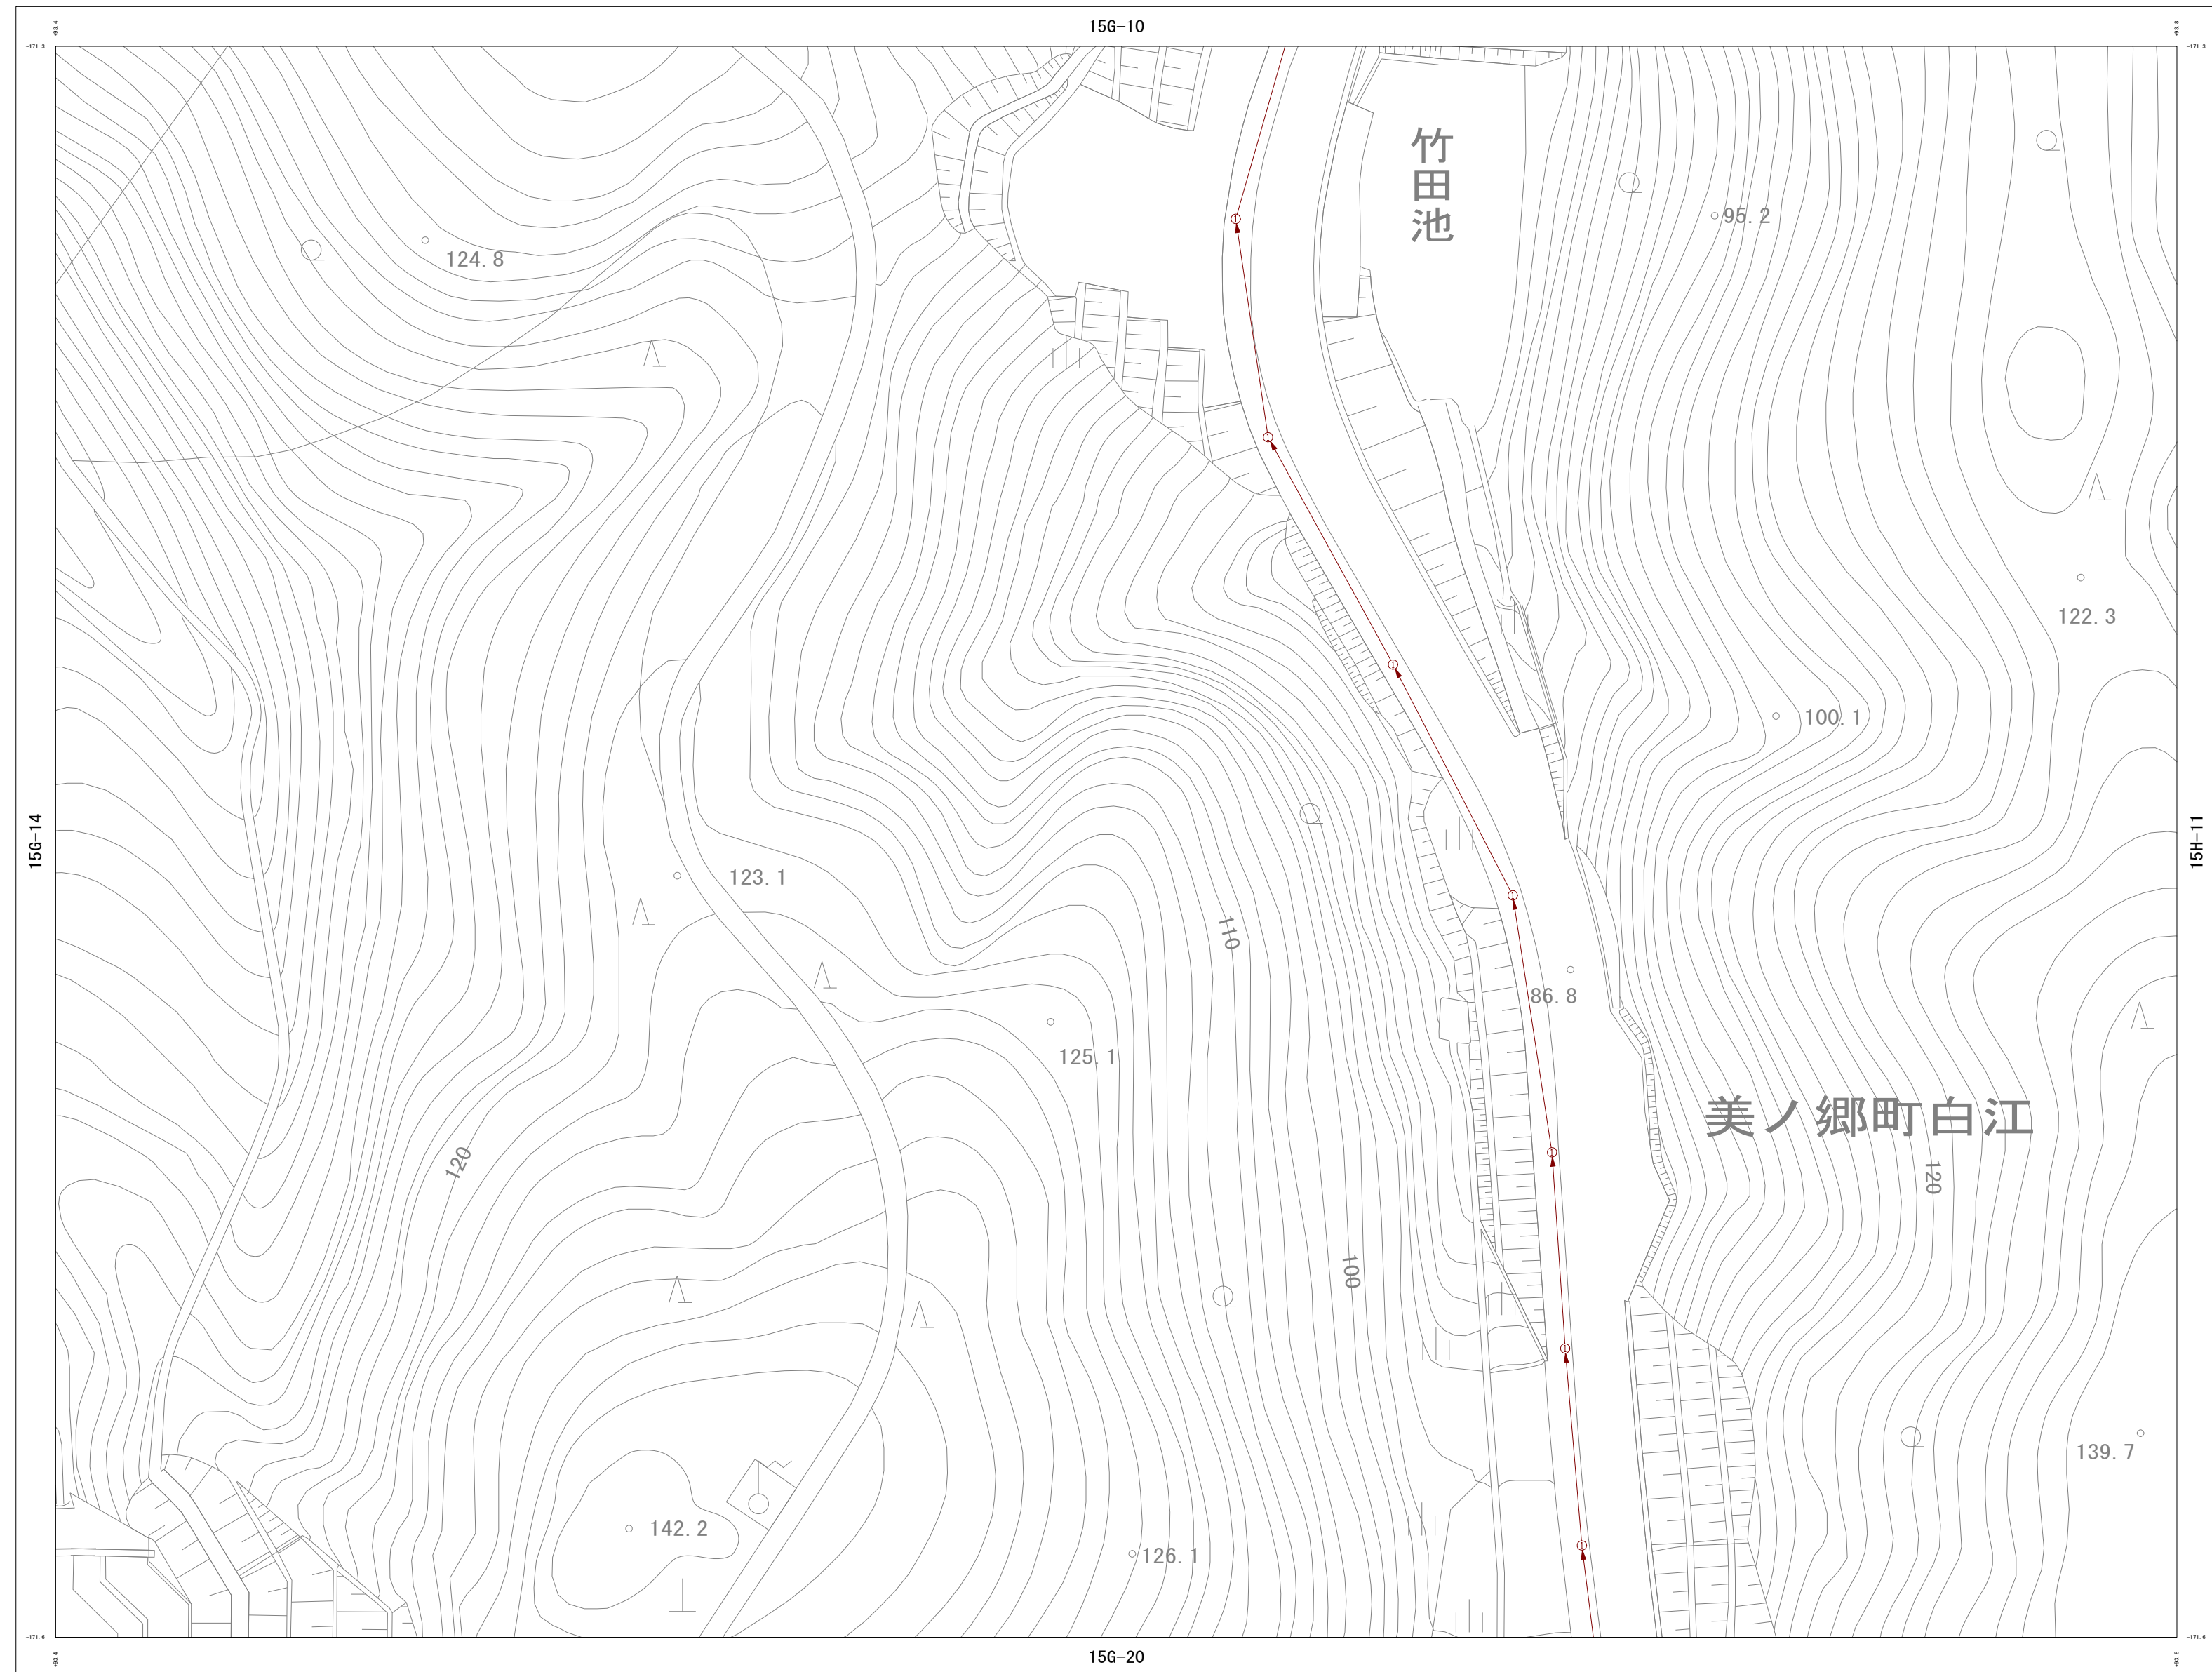

1 : 1000

 

尾道市上下水道局 下水道課

詳細図  
15G-15

|        |        |        |
|--------|--------|--------|
| 15G-09 | 15G-10 | 15H-06 |
| 15G-14 | 15G-15 | 15H-11 |
| 15G-19 | 15G-20 | 15H-16 |

## 凡 例

| 管 渠   |                                                                                     |
|-------|-------------------------------------------------------------------------------------|
| 自然流下管 |  |
| 压送管   |  |
| 放流管   |  |
| 廃止管   |  |
| 雨水管渠  |  |

人 孔

|   |                             |
|---|-----------------------------|
| ① | 0号マンホール<br>(内径75cm・円形)      |
| ② | 1号マンホール<br>(内径90cm・円形)      |
| ③ | 2号マンホール<br>(内径120cm・円形)     |
| ④ | 3号マンホール<br>(内径150cm・円形)     |
| ⑤ | 4号マンホール<br>(内径180cm・円形)     |
| ⑥ | 特1号マンホール<br>(内法90cm×90cm角型) |
| ⑦ | 楕円マンホール<br>(内法20cm×90cm)    |
| ⑧ | 角型マンホール<br>(内法20cm×20cm角型)  |
| ⑨ | Y号マンホール<br>(内径60cm円形)       |
| ⑩ | S号マンホール<br>(内径50cm円形)       |
| ⑪ | 小口楕円マンホール<br>(内径20cm・円形)    |
| ⑫ | 小口楕円マンホール<br>(内径30cm・円形)    |

マンホール

三二五〇

地盤高

榭

|   |                          |
|---|--------------------------|
| □ | コンクリート樹<br>(内径 30 cm 円部) |
| ■ | コンクリート樹<br>(内径 40 cm 円部) |
| ○ | 汚水樹<br>(内径 15 cm 円部 塩ビ)  |
| ] | キャップ止め                   |




尾道市汚水処理施設 台帳平面図（汚水）

NO. 15G-17

1：1000 地形図

令和7年12月作成

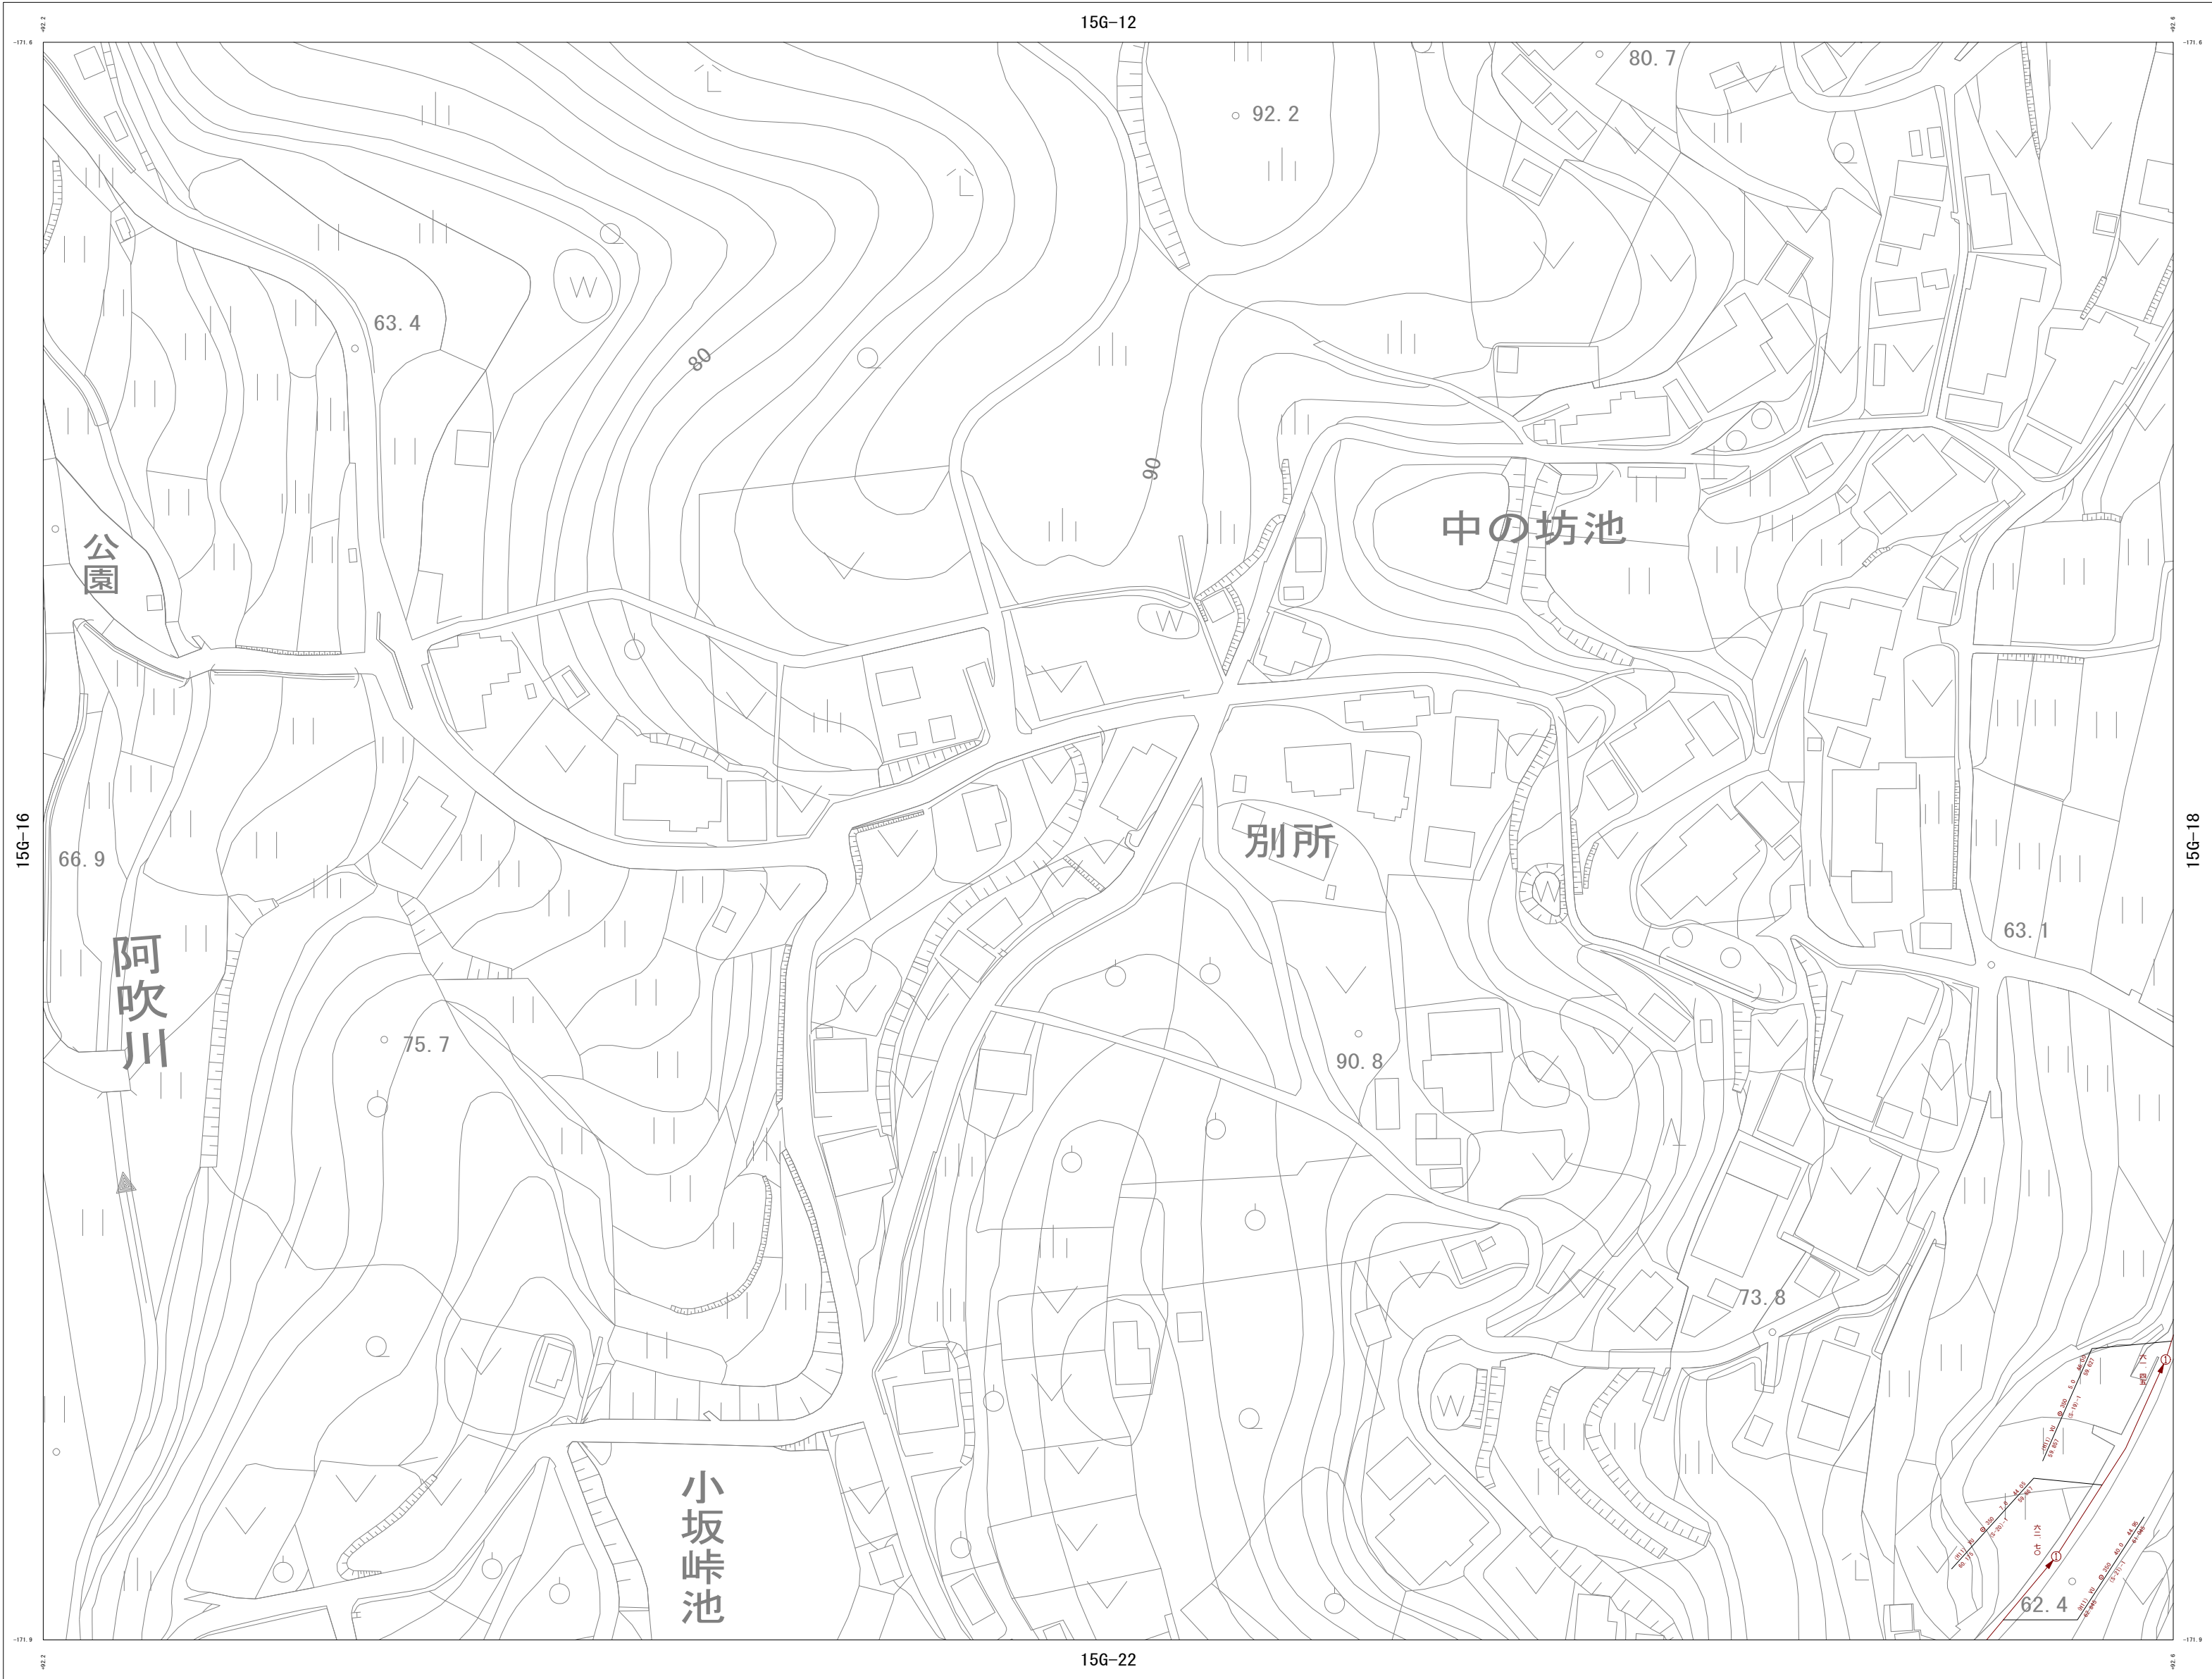

詳細図  
15G-17

|        |        |        |
|--------|--------|--------|
| 15G-11 | 15G-12 | 15G-13 |
| 15G-16 | 15G-17 | 15G-18 |
| 15G-21 | 15G-22 | 15G-23 |

凡 例

管 渠

自然流下管  
圧送管  
放流管  
廃止管  
雨水管渠

竣工年度  
管種  
管径 (mm)  
管長 (m)  
管間延長 (m)  
管深 (m)  
上流管管径 (mm)  
下流管管径 (mm)

人 孔

① 0号マンホール  
(内径750mm円形)  
② 1号マンホール  
(内径900mm円形)  
③ 2号マンホール  
(内径1200mm円形)  
④ 3号マンホール  
(内径1500mm円形)  
⑤ 4号マンホール  
(内径1800mm円形)  
⑲ キャップ止め


取付管管径 (mm)  
取付管水平距離 (m)  
通加距離 (m)  
樹深さ (m)

## 尾道市污水处理施設 台帳平面図（污水）



1 : 1000      地形図

令和7年12月作成

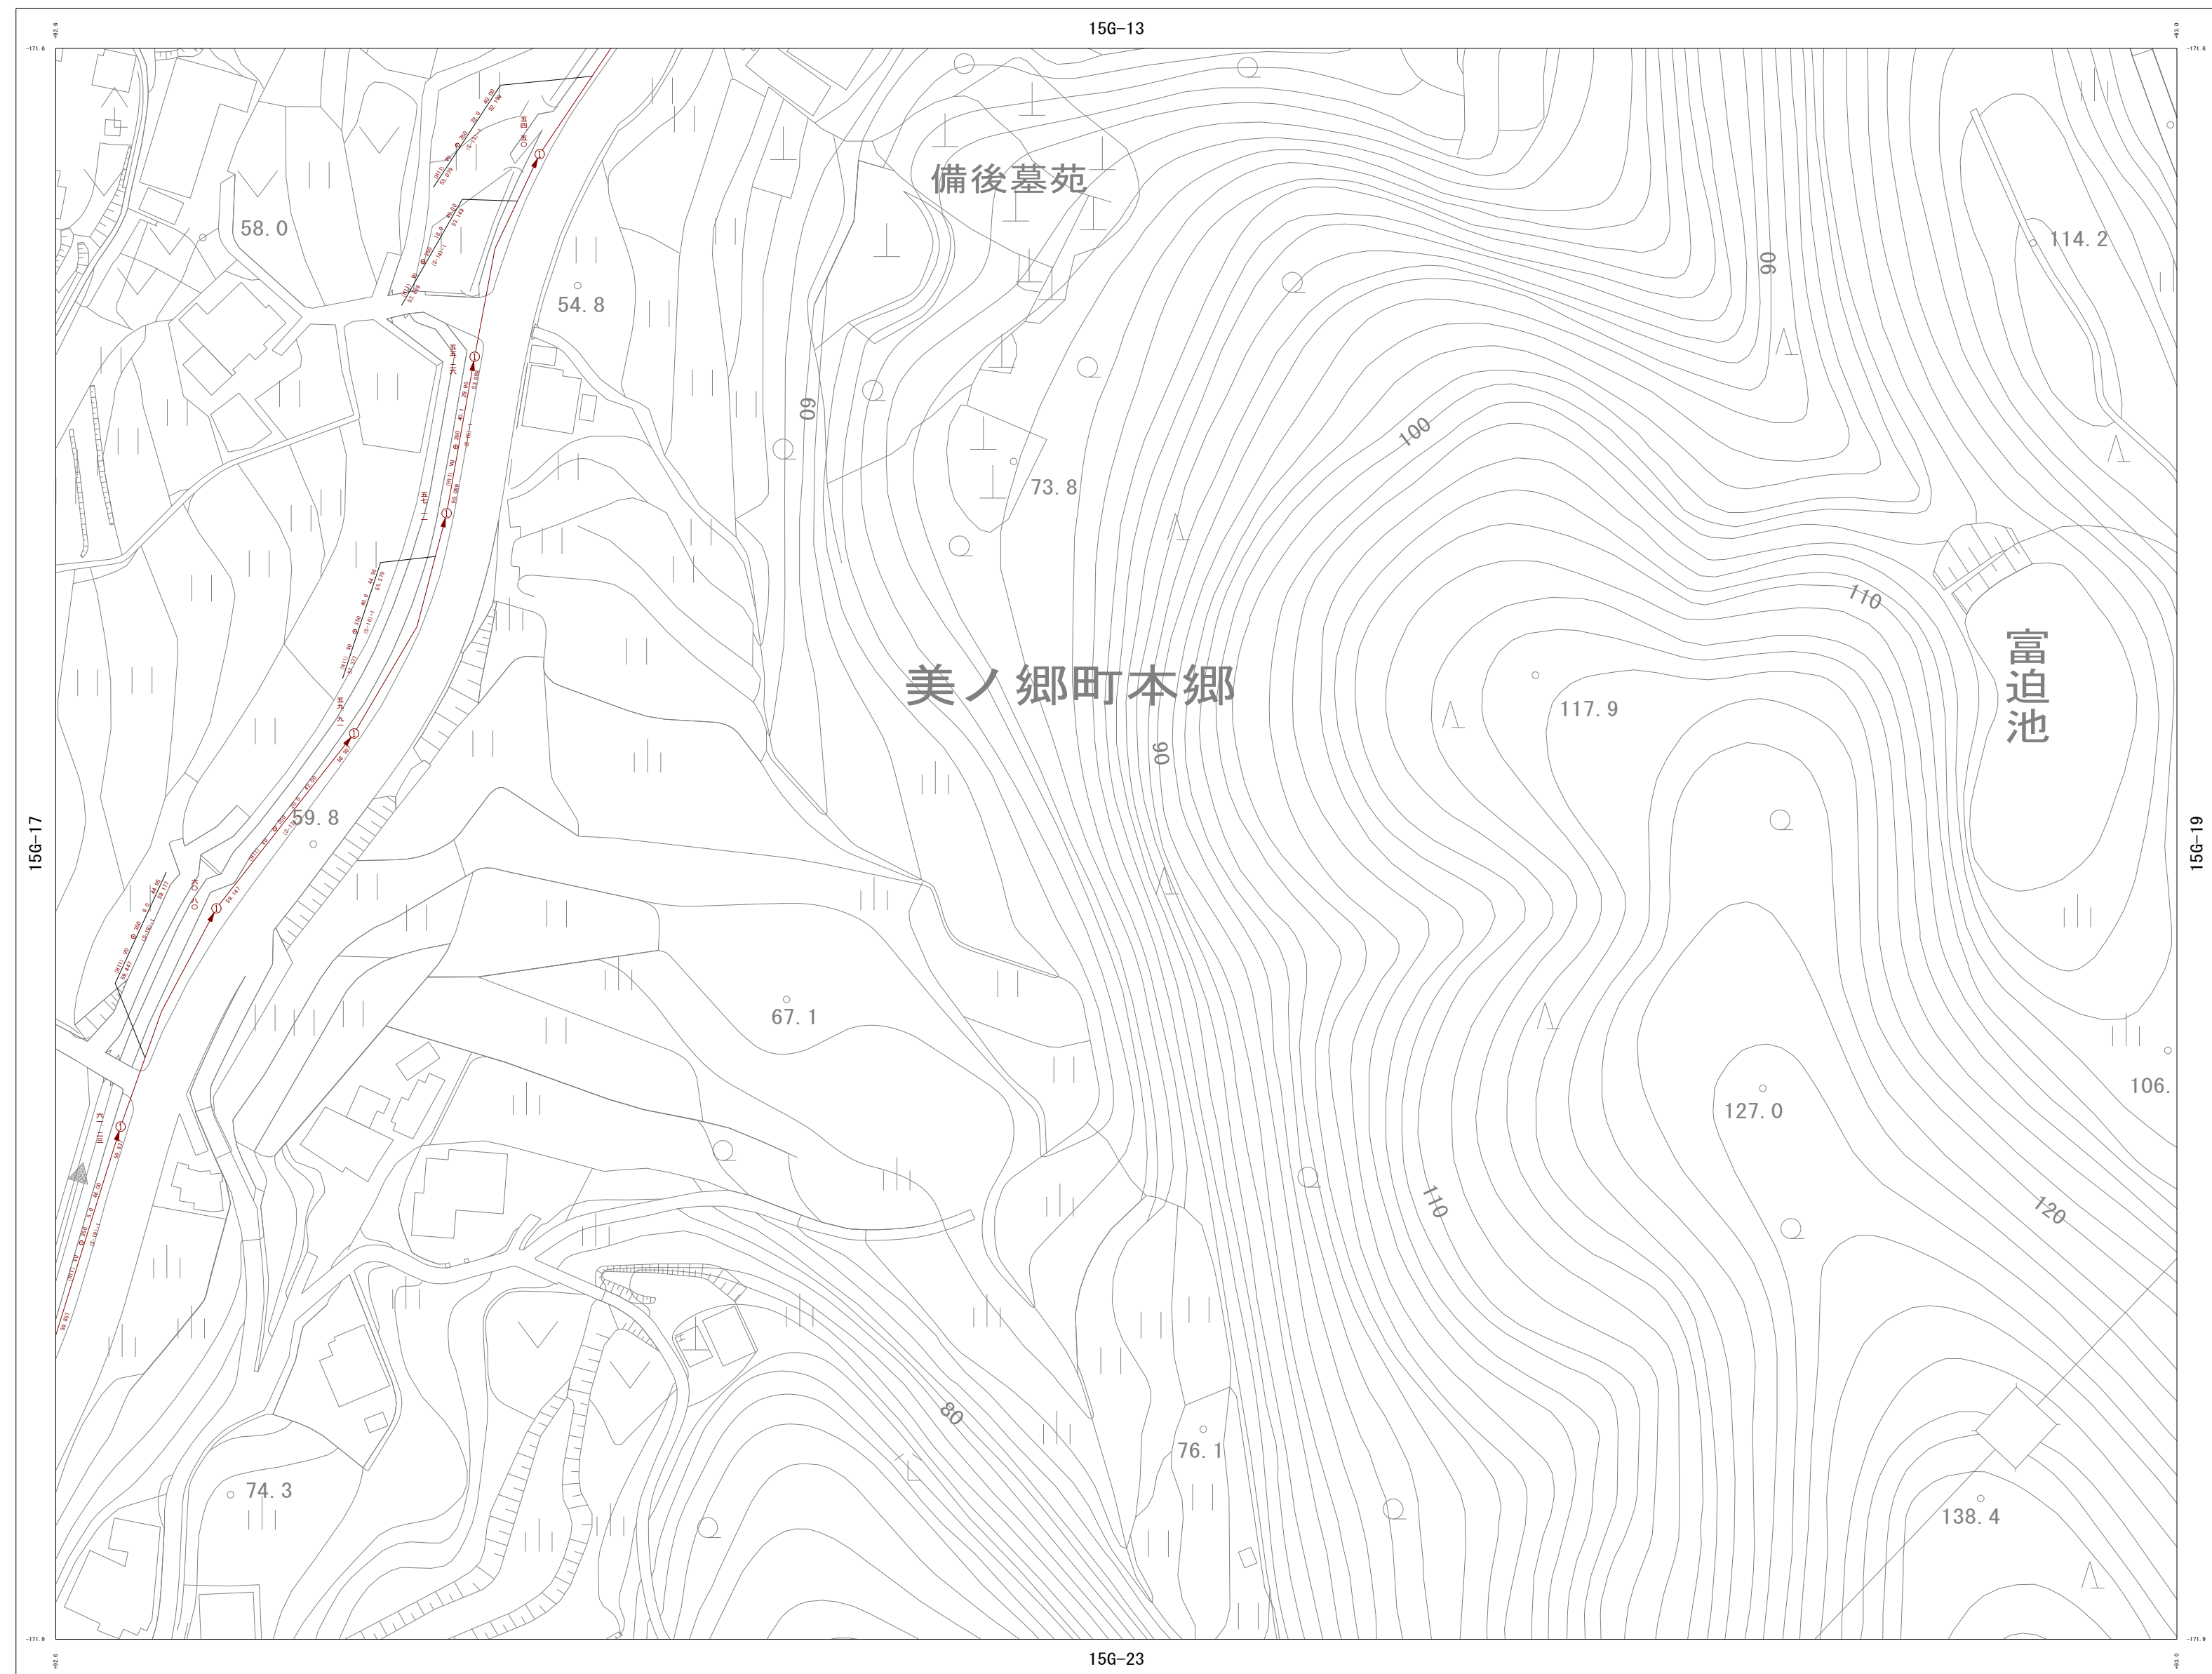

1 : 1000

 


尾道市上下水道局 下水道課

詳細図  
15G-18

|        |        |        |
|--------|--------|--------|
| 15G-12 | 15G-13 | 15G-14 |
| 15G-17 | 15G-18 | 15G-19 |
| 15G-22 | 15G-23 | 15G-24 |


## 凡 例

| 管 渠   |                                                                                     |
|-------|-------------------------------------------------------------------------------------|
| 自然流下管 |  |
| 压送管   |  |
| 放流管   |  |
| 廃止管   |  |
| 雨水管渠  |  |

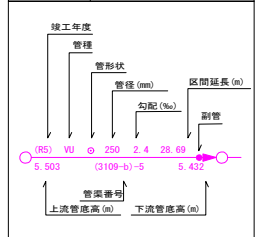


人 孔

|   |                             |
|---|-----------------------------|
| ① | 0号マンホール<br>(内径75cm・円形)      |
| ② | 1号マンホール<br>(内径90cm・円形)      |
| ③ | 2号マンホール<br>(内径120cm・円形)     |
| ④ | 3号マンホール<br>(内径150cm・円形)     |
| ⑤ | 4号マンホール<br>(内径180cm・円形)     |
| ⑥ | 特1号マンホール<br>(内法90cm×90cm角型) |
| ⑦ | 楕円マンホール<br>(内法20cm×90cm)    |
| ⑧ | 角型マンホール<br>(内法20cm×20cm角型)  |
| ⑨ | Y号マンホール<br>(内径60cm円形)       |
| ⑩ | S号マンホール<br>(内径50cm円形)       |
| ⑪ | 小口楕円マンホール<br>(内径20cm・円形)    |
| ⑫ | 小口楕円マンホール<br>(内径30cm・円形)    |

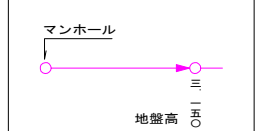

柁

|   |                       |
|---|-----------------------|
| □ | コンクリート樹<br>(内径30cm円形) |
| ■ | コンクリート樹<br>(内径40cm円形) |
| ○ | 汚水樹<br>(内径15cm円形 塩ビ)  |
| ] | キャップ止め                |

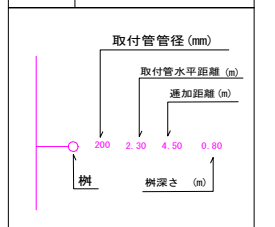


## 尾道市污水处理施設 台帳平面図（污水）


1 : 1000      地形図

令和7年12月作成

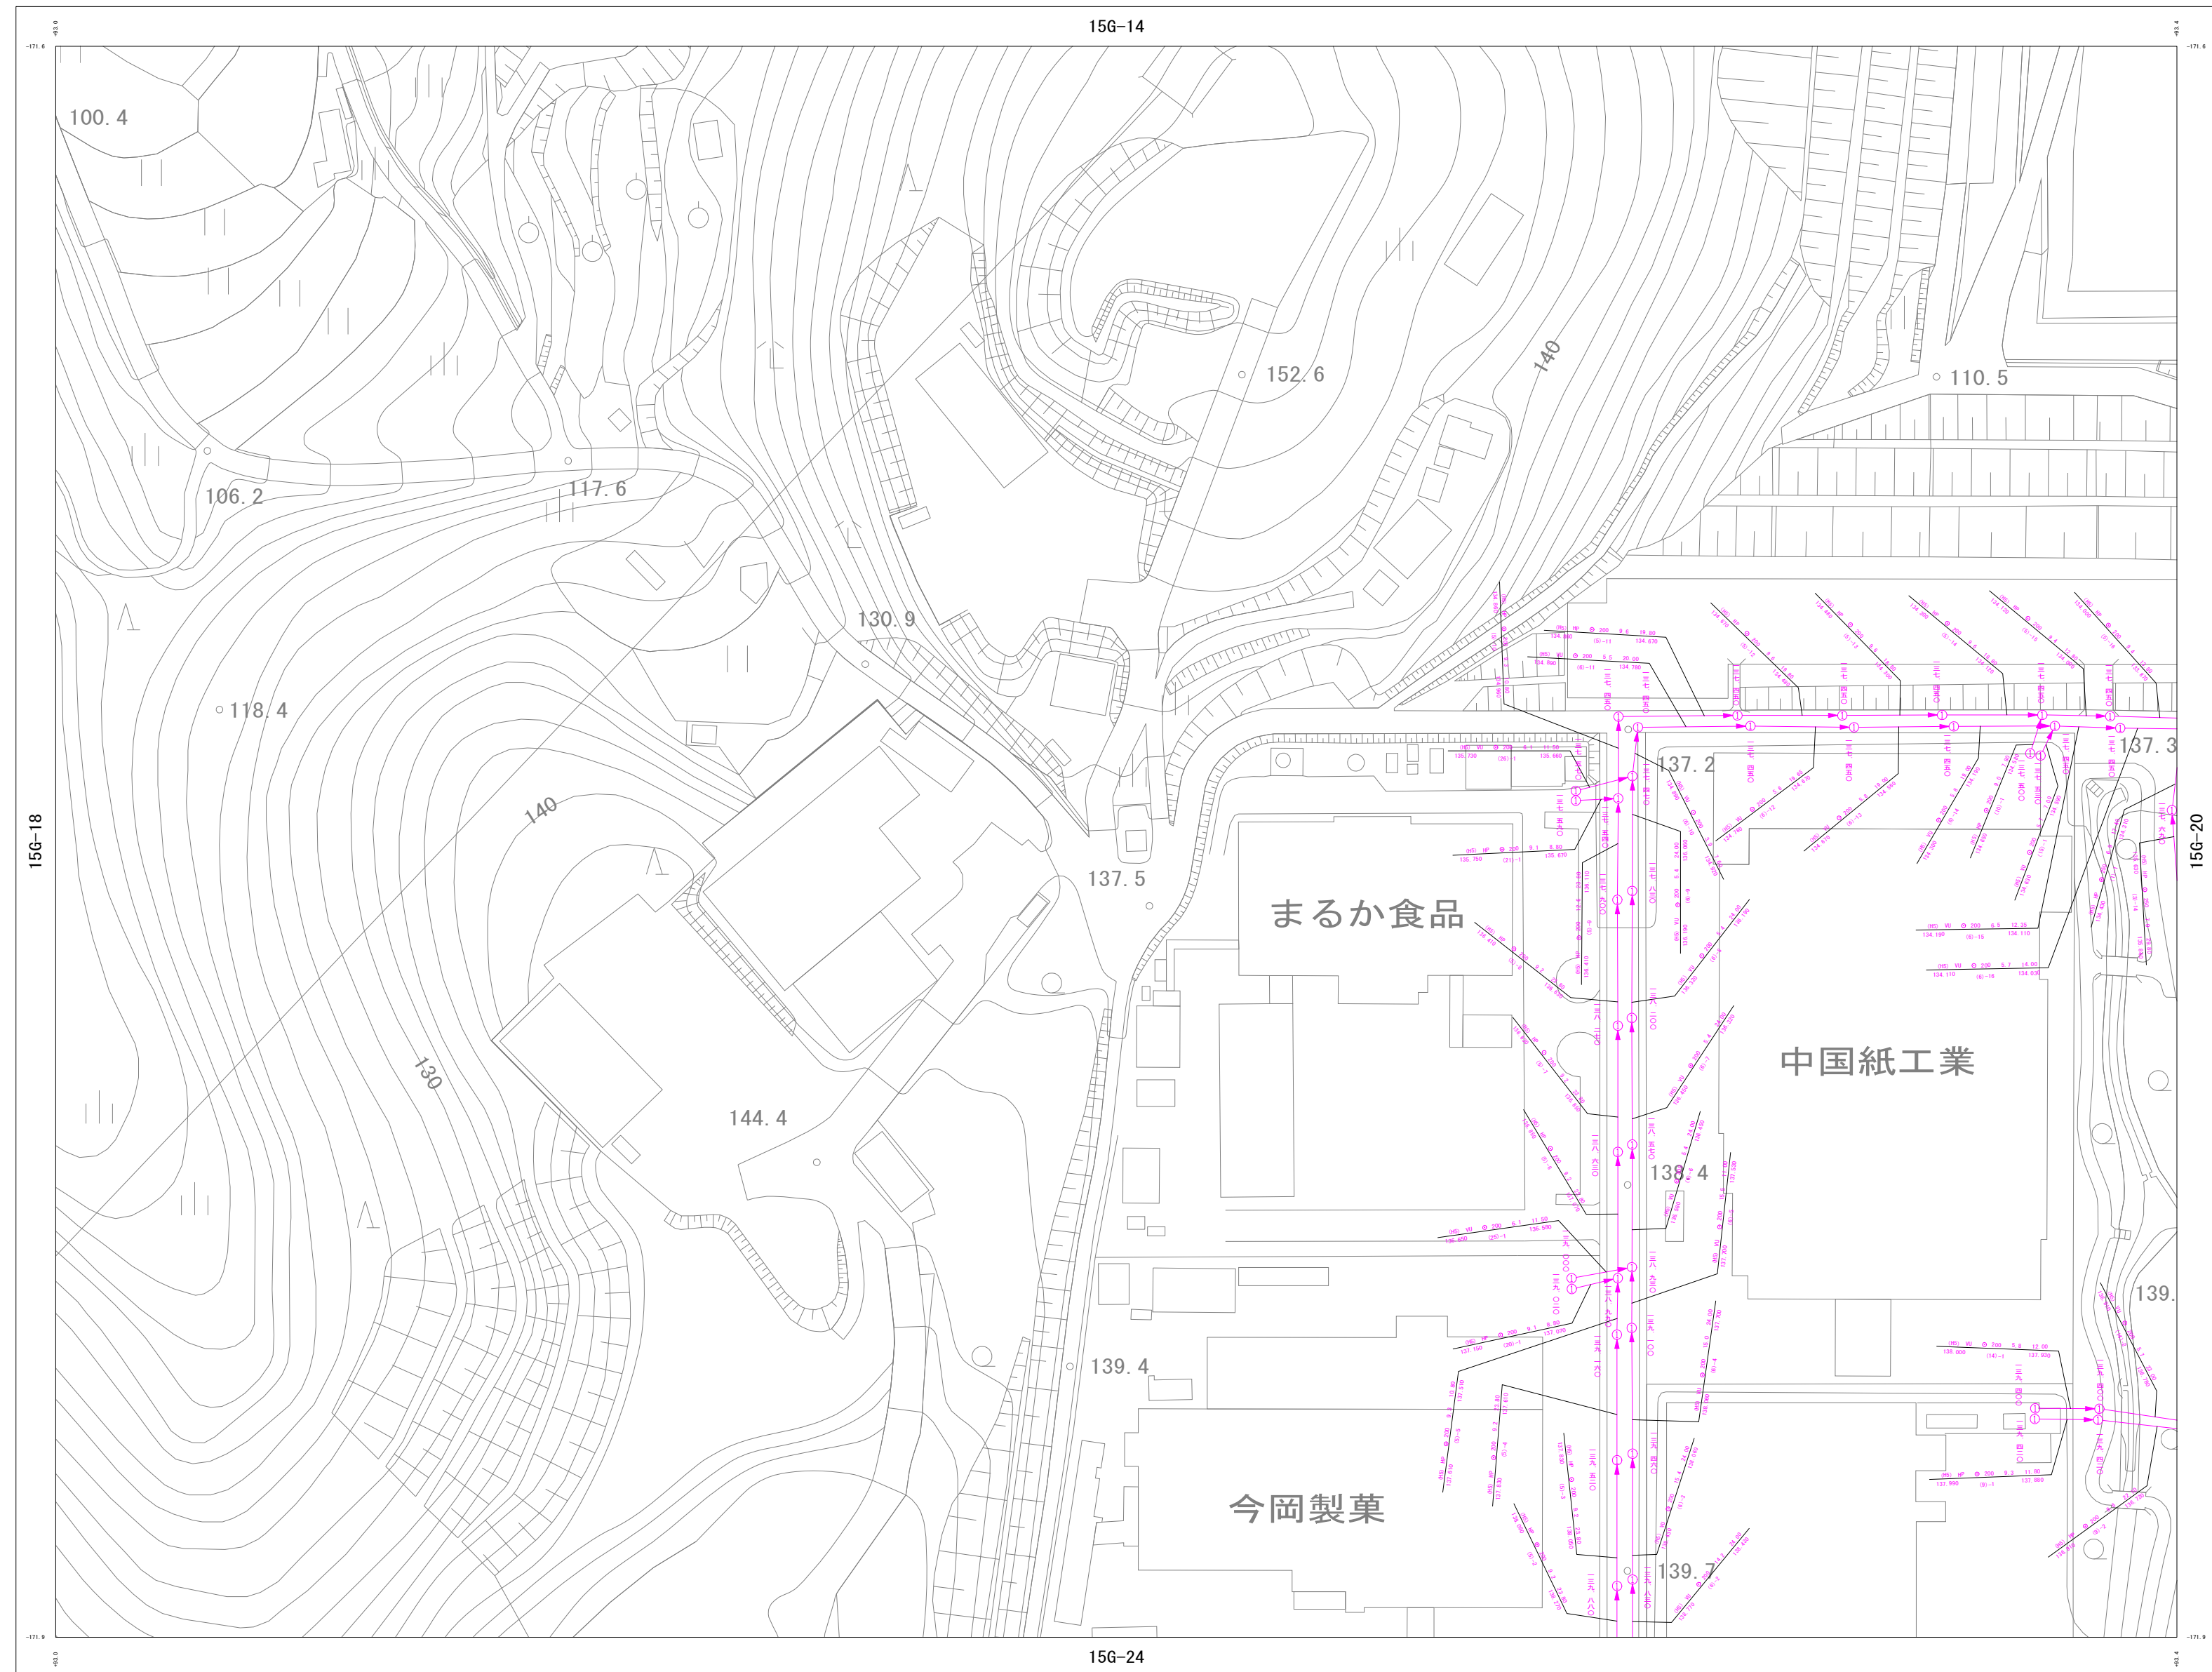


尾道市上下水道局 下水道課

詳細図  
15G-19

|        |        |        |
|--------|--------|--------|
| 15G-13 | 15G-14 | 15G-15 |
| 15G-18 | 15G-19 | 15G-20 |
| 15G-23 | 15G-24 | 15G-25 |


## 凡 例

| 管 渠   |                                                                                     |
|-------|-------------------------------------------------------------------------------------|
| 自然流下管 |  |
| 压送管   |  |
| 放流管   |  |
| 廃止管   |  |
| 雨水管渠  |  |

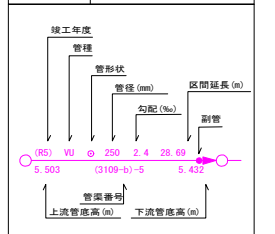


人 孔

|   |                               |
|---|-------------------------------|
| ① | 0号マンホール<br>(内径750mm円形)        |
| ② | 1号マンホール<br>(内径900mm円形)        |
| ③ | 2号マンホール<br>(内径1200mm円形)       |
| ④ | 3号マンホール<br>(内径1500mm円形)       |
| ⑤ | 4号マンホール<br>(内径1800mm円形)       |
| 特 | 特1号マンホール<br>(内径600mm×900mm角型) |
| 楕 | 楕円マンホール<br>(内径450mm×900mm)    |
| 楕 | 楕円マンホール<br>(内径750mm×750mm角型)  |
| Y | Y号マンホール<br>(内径600mm円形)        |
| S | S号マンホール<br>(内径900mm円形)        |
| 小 | 小口径マンホール<br>(内径200mm円形)       |
| 小 | 小口径マンホール<br>(内径300mm円形)       |

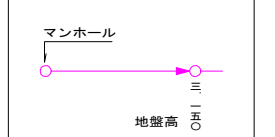

榘

|   |                        |
|---|------------------------|
| □ | コンクリート樹<br>(内径 30cm円形) |
| ■ | コンクリート樹<br>(内径 40cm円形) |
| ○ | 汚水樹<br>(内径 15cm円形 塩ビ)  |
| ] | キャップ止め                 |
|   |                        |

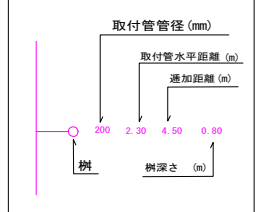


## 尾道市污水处理施設 台帳平面図（污水）


1 : 1000 地形図

令和7年12月作成

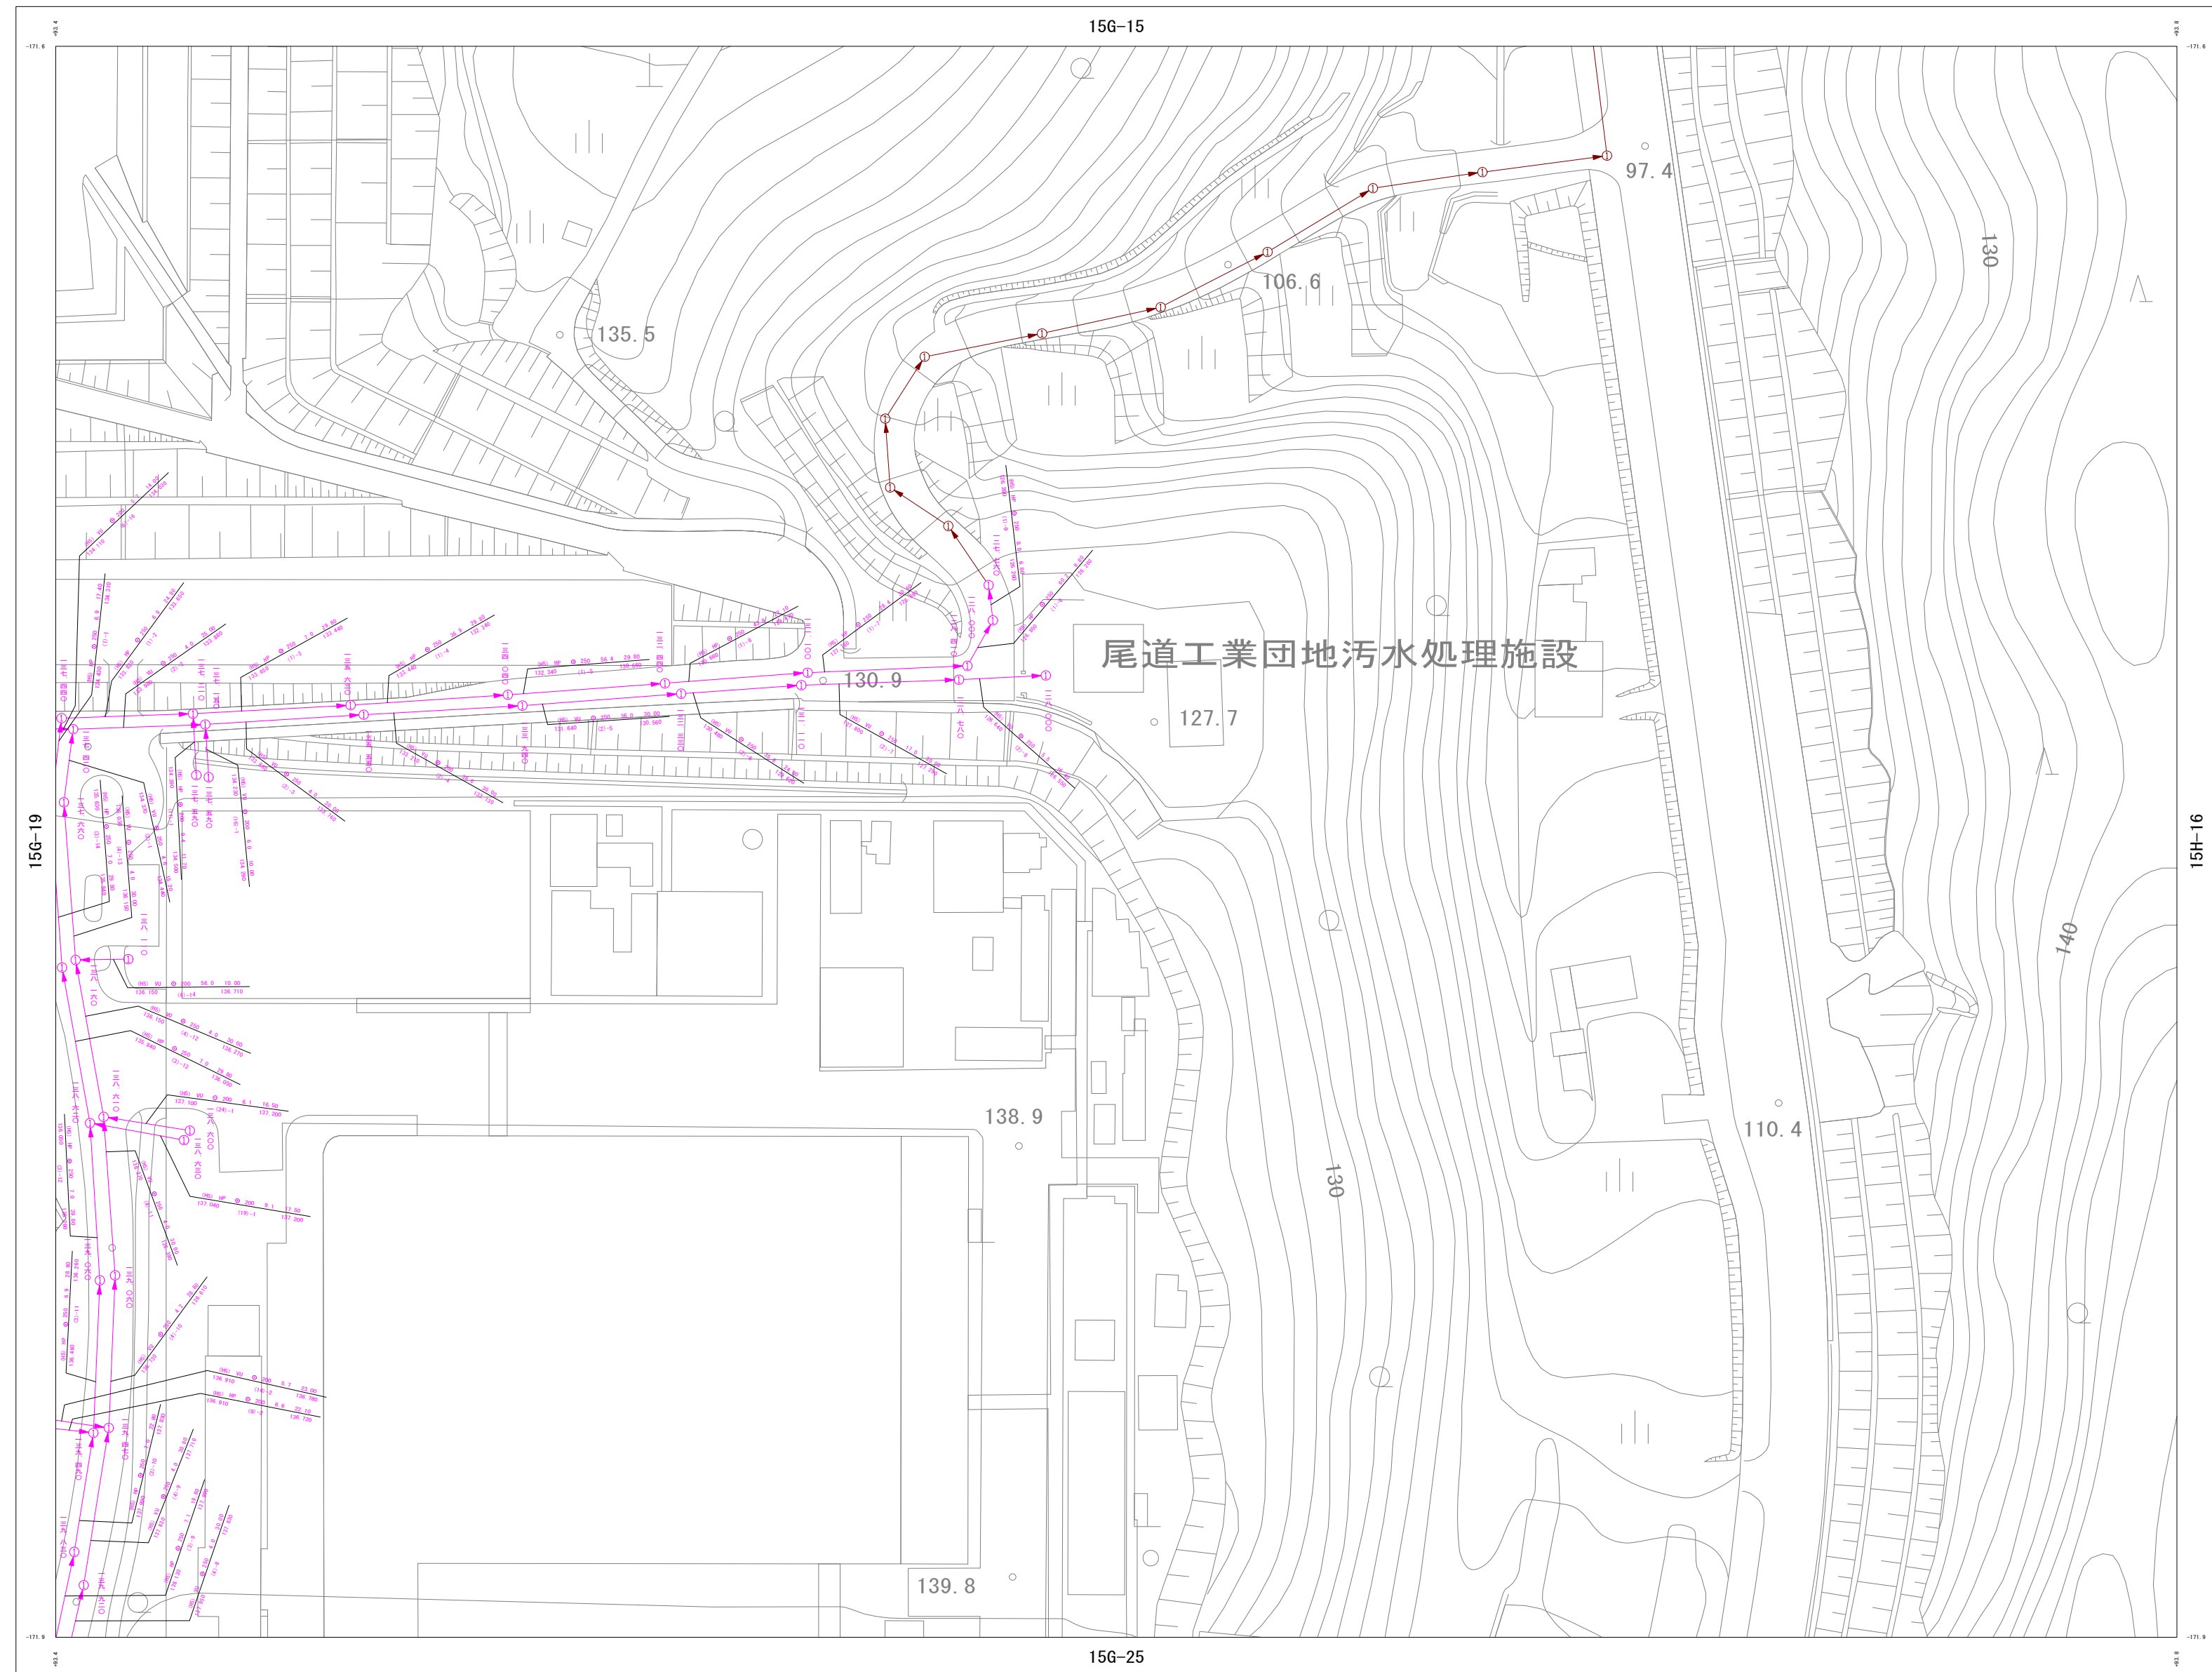

0 10 20 30 40 50 60 70 80 90 100 m

尾道市上下水道局 下水道課

詳細図  
15G-20

|        |        |        |
|--------|--------|--------|
| 15G-14 | 15G-15 | 15H-11 |
| 15G-19 | 15G-20 | 15H-16 |
| 15G-24 | 15G-25 | 15H-21 |

## 凡 例

| 管 渠   |                                                                                     |
|-------|-------------------------------------------------------------------------------------|
| 自然流下管 |  |
| 压送管   |  |
| 放流管   |  |
| 廃止管   |  |
| 雨水管渠  |  |

竣工年度

管種

管形状

管径 (mm)

勾配 (%)

区間延長 (m)

副管

(95) VU

5.003

250

2.4

28.69

5.432

(3109-6)-5

管架番号

上流管底高 (m)

下流管底高 (m)

人 孔

|   |                             |
|---|-----------------------------|
| ① | 0号マンホール<br>(内径75cm・円形)      |
| ② | 1号マンホール<br>(内径90cm・円形)      |
| ③ | 2号マンホール<br>(内径120cm・円形)     |
| ④ | 3号マンホール<br>(内径150cm・円形)     |
| ⑤ | 4号マンホール<br>(内径180cm・円形)     |
| ⑥ | 特1号マンホール<br>(内法90cm×90cm角型) |
| ⑦ | 楕円マンホール<br>(内法20cm×90cm)    |
| ⑧ | 角型マンホール<br>(内法20cm×20cm角型)  |
| ⑨ | Y号マンホール<br>(内径60cm円形)       |
| ⑩ | S号マンホール<br>(内径50cm円形)       |
| ⑪ | 小口マンホール<br>(内径20cm円形)       |
| ⑫ | 小口楕マンホール<br>(内径30cm円形)      |

樹

|   |                          |
|---|--------------------------|
| □ | コンクリート樹<br>(内径 30 cm 円形) |
| ■ | コンクリート樹<br>(内径 40 cm 円形) |
| ○ | 汚水樹<br>(内径 15 cm 円形 塩ビ)  |
| ] | キャップ止め                   |



## 尾道市污水处理施設 台帳平面図（污水）

NO. 15G-21

1 : 1000      地形図

令和7年12月作成

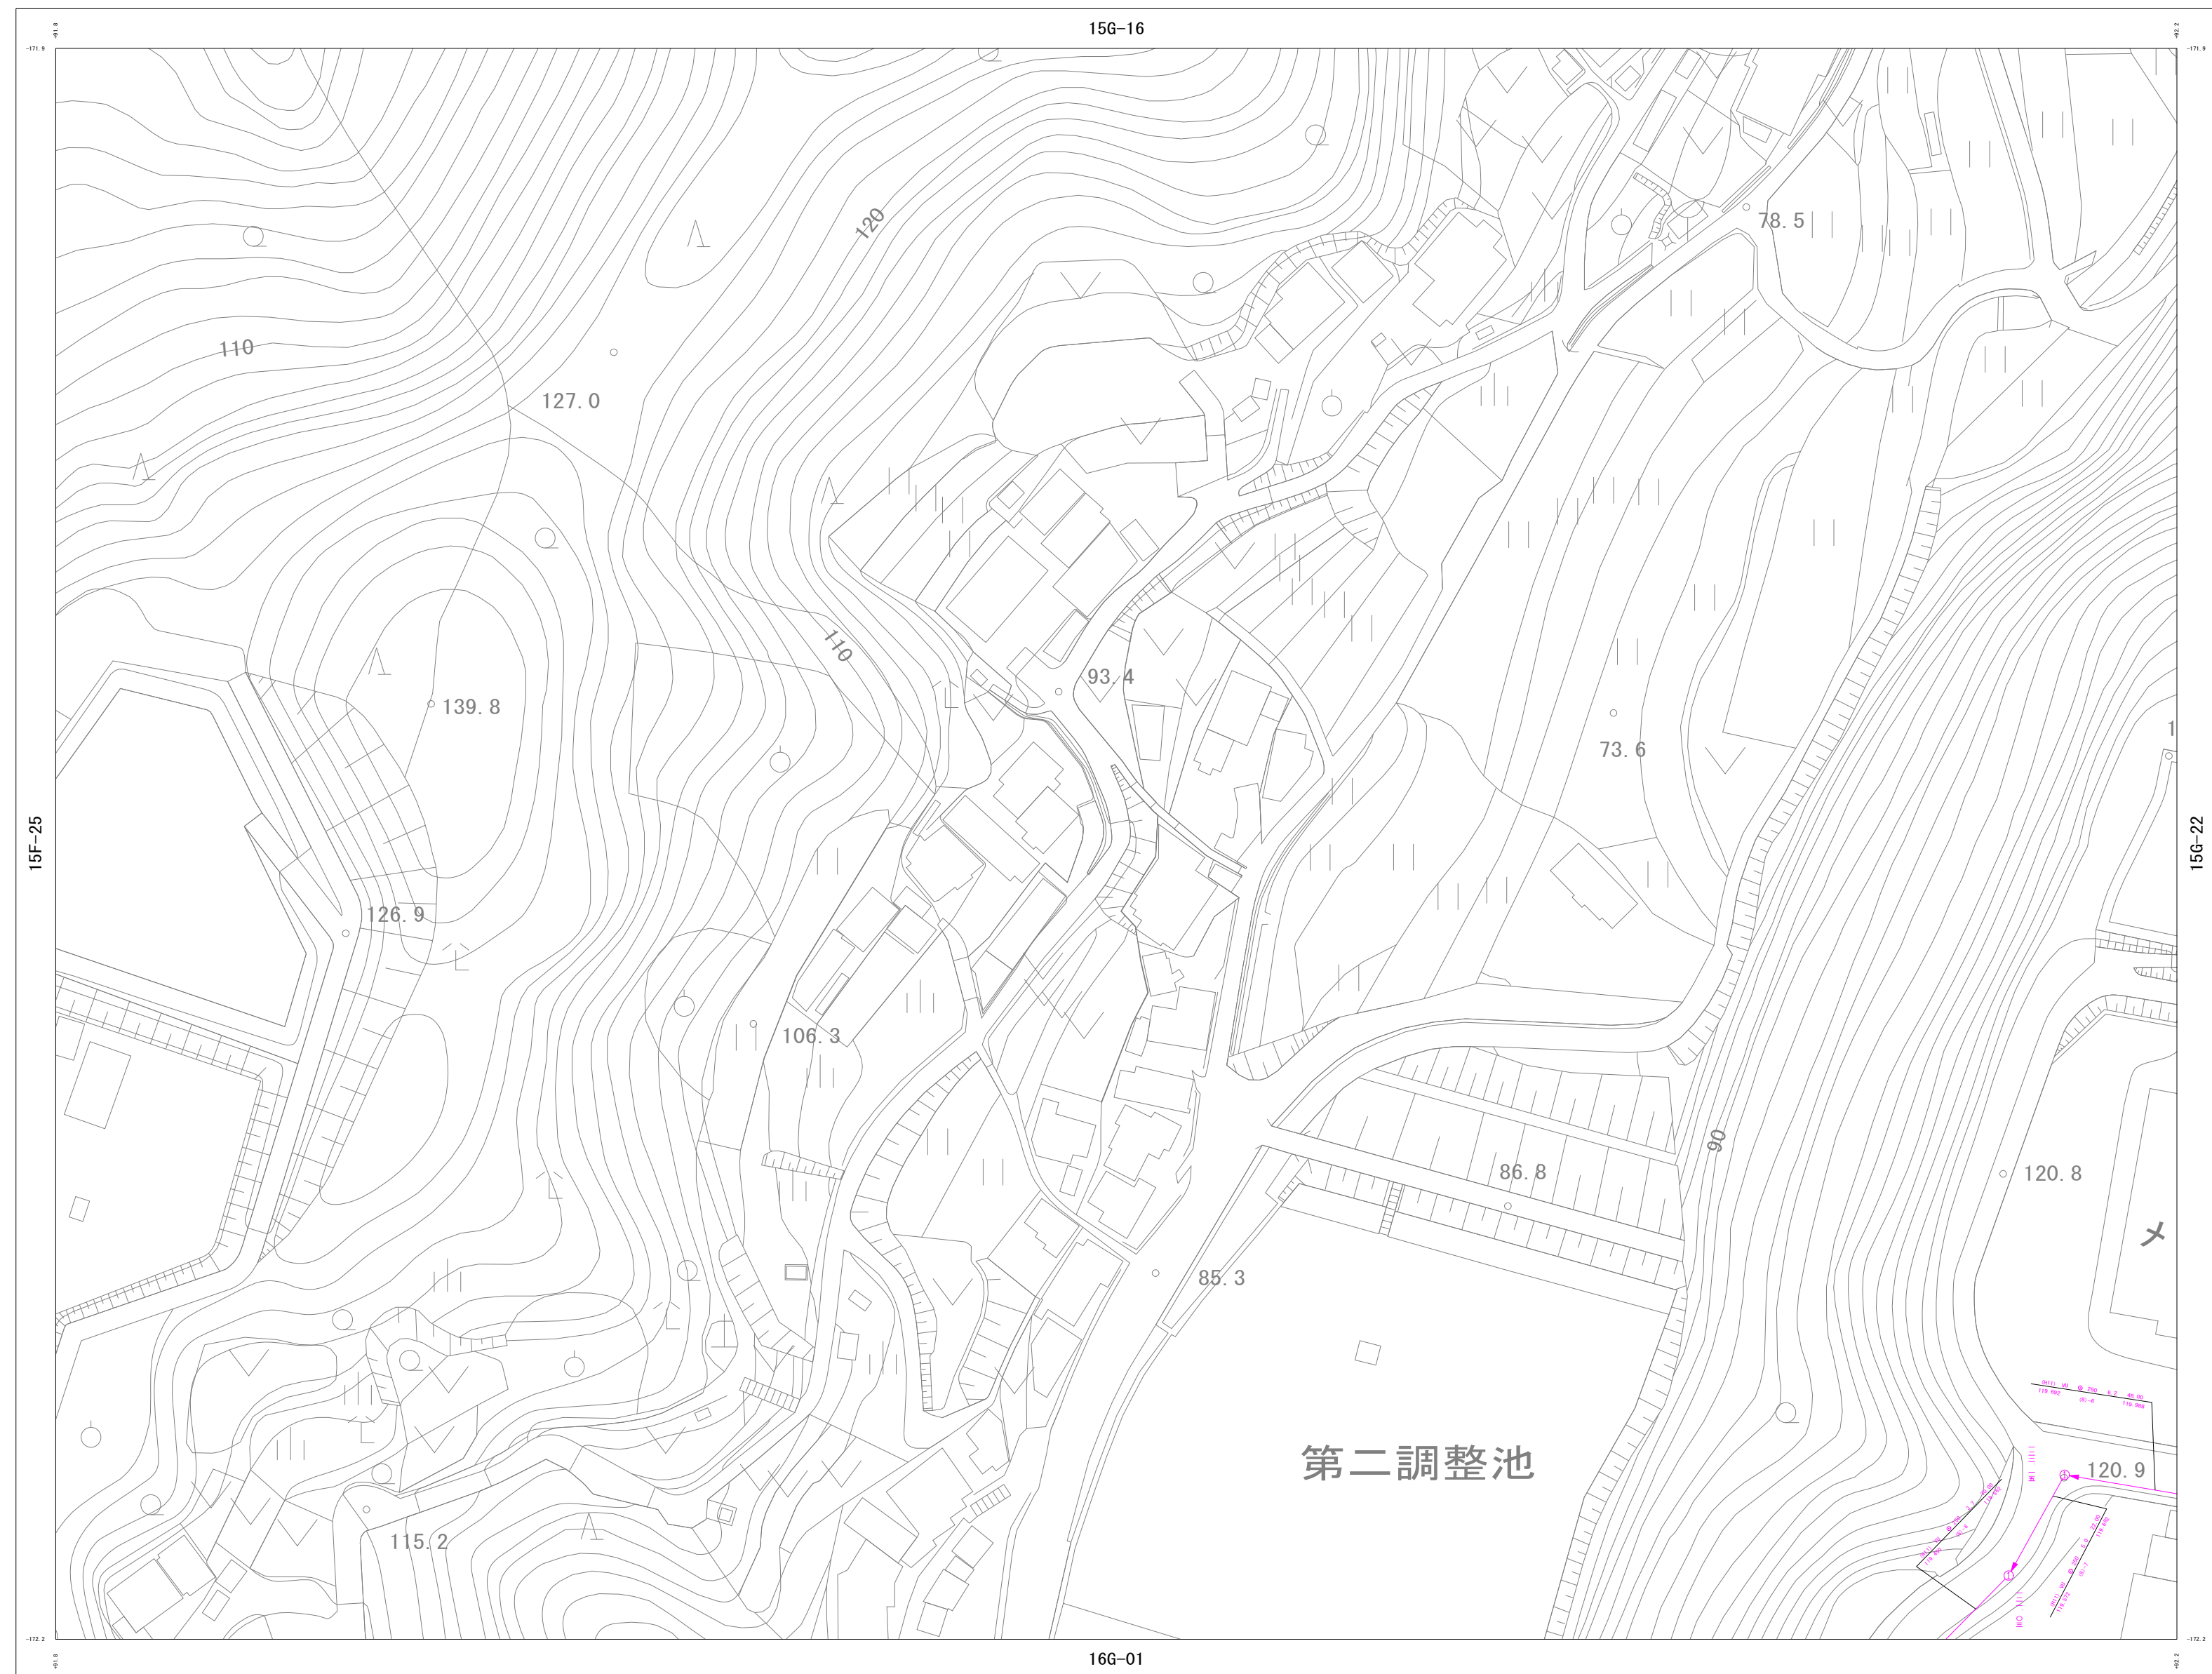

0 10 20 30 40 50 60 70 80 90 100


尾道市上下水道局 下水道課

詳細図  
15G-21

|        |        |        |
|--------|--------|--------|
| 15F-20 | 15G-16 | 15G-17 |
| 15F-25 | 15G-21 | 15G-22 |
| 16F-05 | 16G-01 | 16G-02 |


## 凡 例

| 管 渠   |                                                                                     |
|-------|-------------------------------------------------------------------------------------|
| 自然流下管 |  |
| 压送管   |  |
| 放流管   |  |
| 廃止管   |  |
| 雨水管渠  |  |

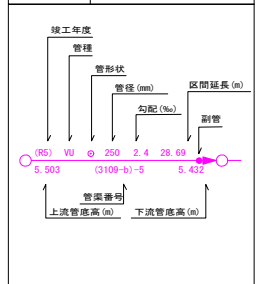


人 孔

|    |                                 |
|----|---------------------------------|

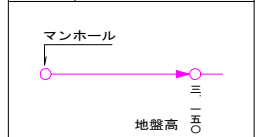

柵

|   |                       |
|---|-----------------------|
| □ | コンクリート樹<br>(内径30cm円形) |
| ■ | コンクリート樹<br>(内径40cm円形) |
| ○ | 汚水樹<br>(内径15cm円形 塩ビ)  |
| ] | キャップ止め                |

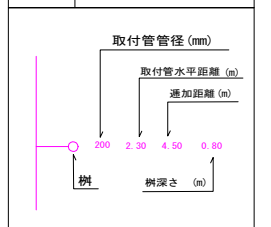


## 尾道市污水处理施設 台帳平面図（污水）


1 : 1000 地形図

令和7年12月作成

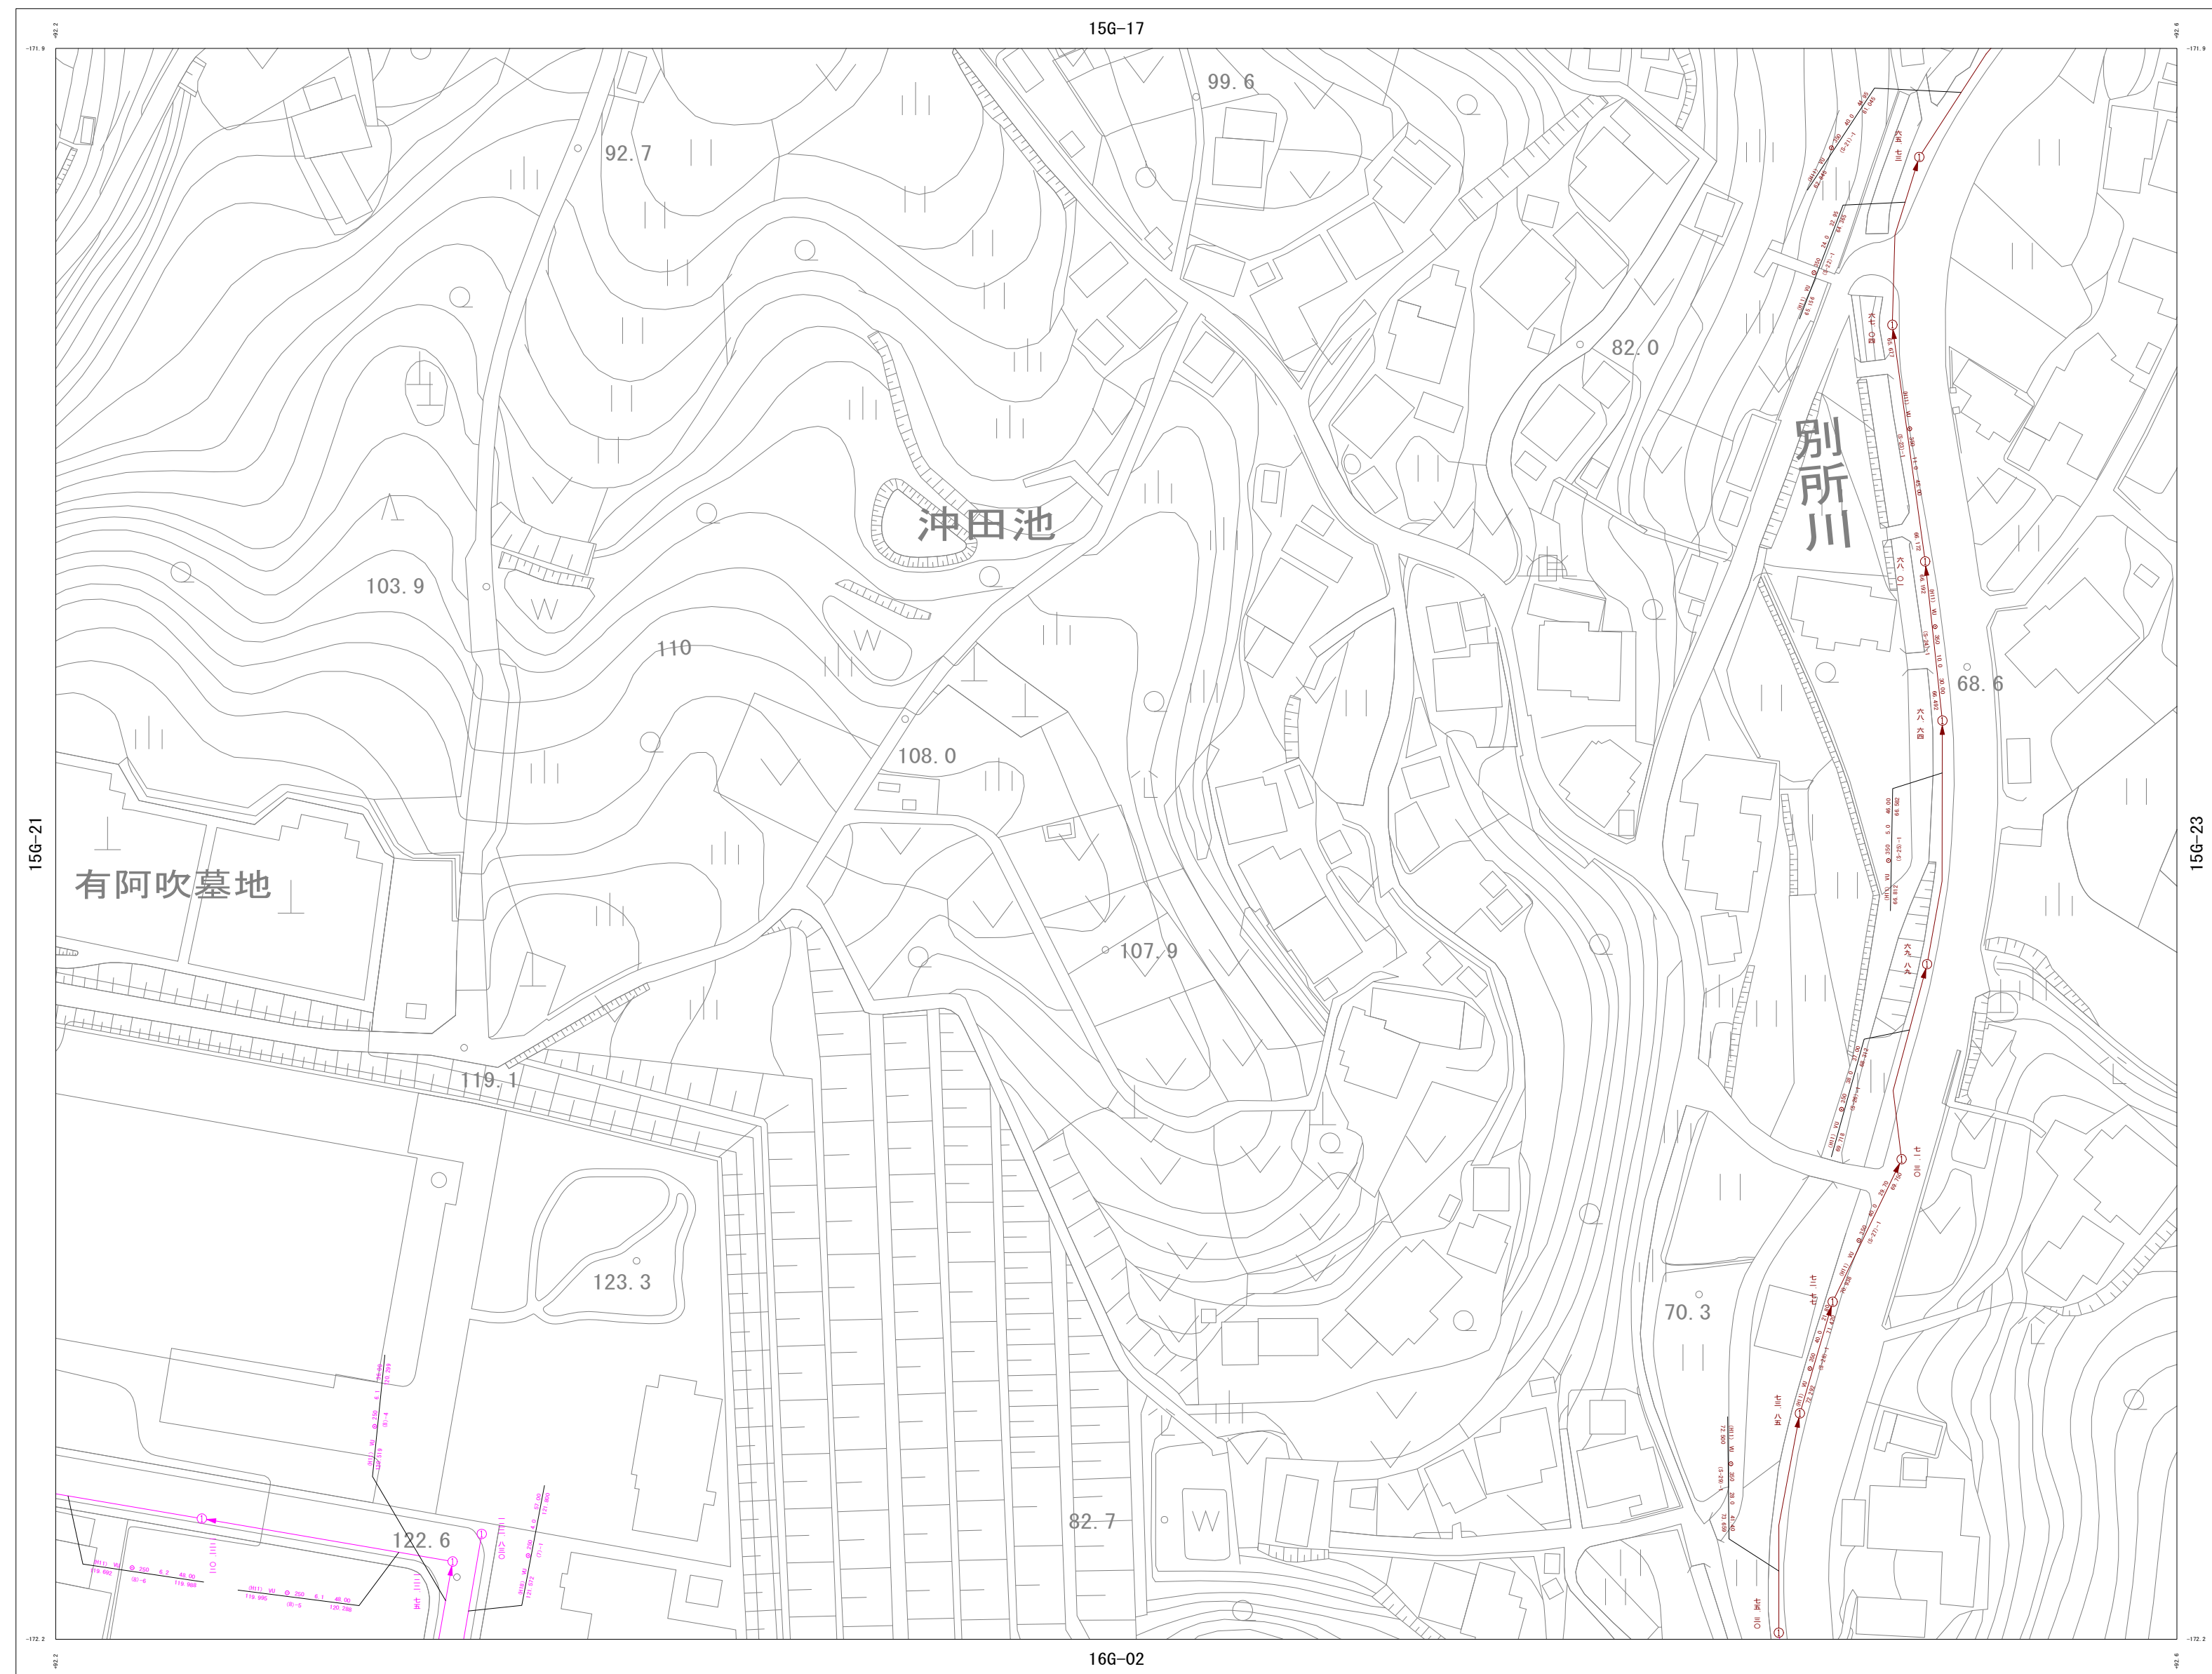

詳細図  
15G-22

|        |        |        |
|--------|--------|--------|
| 15G-16 | 15G-17 | 15G-18 |
| 15G-21 | 15G-22 | 15G-23 |
| 16G-01 | 16G-02 | 16G-03 |

## 凡 例

## 管 渠

|       |                                                                                     |
|-------|-------------------------------------------------------------------------------------|
| 自然流下管 |  |
| 压送管   |  |
| 放流管   |  |
| 廃止管   |  |
| 雨水管渠  |  |

竣工年度

管種

管形状

管径 (mm)

勾配 (‰)

副管

区間延長 (m)


管底番号

上流管底高 (m)

下流管底高 (m)

人 孔

|   |                               |
|---|-------------------------------|
| ① | 0号マンホール<br>(内径750mm円形)        |
| ② | 1号マンホール<br>(内径900mm円形)        |
| ③ | 2号マンホール<br>(内径1200mm円形)       |
| ④ | 3号マンホール<br>(内径1500mm円形)       |
| ⑤ | 4号マンホール<br>(内径1800mm円形)       |
| 特 | 特1号マンホール<br>(内径800mm×900mm角形) |
| 楕 | 楕円マンホール<br>(内径800mm×900mm)    |
| 楕 | 楕円マンホール<br>(内径700mm×700mm角形)  |
| Y | Y号マンホール<br>(内径600mm円形)        |
| S | S号マンホール<br>(内径500mm円形)        |
| 小 | 小口径マンホール<br>(内径200mm円形)       |
| 小 | 小口径マンホール<br>(内径300mm円形)       |

ホール

地盤高 三・一五〇

榘

|   |                       |
|---|-----------------------|
| □ | コンクリート樹<br>(内径30cm円形) |
| ■ | コンクリート樹<br>(内径40cm円形) |
| ○ | 汚水樹<br>(内径15cm円形 塩ビ)  |
| ] | キャップ止め                |




尾道市上下水道局 下水道課

## 尾道市污水处理施設 台帳平面図（污水）



1 : 1000      地形図

令和7年12月作成

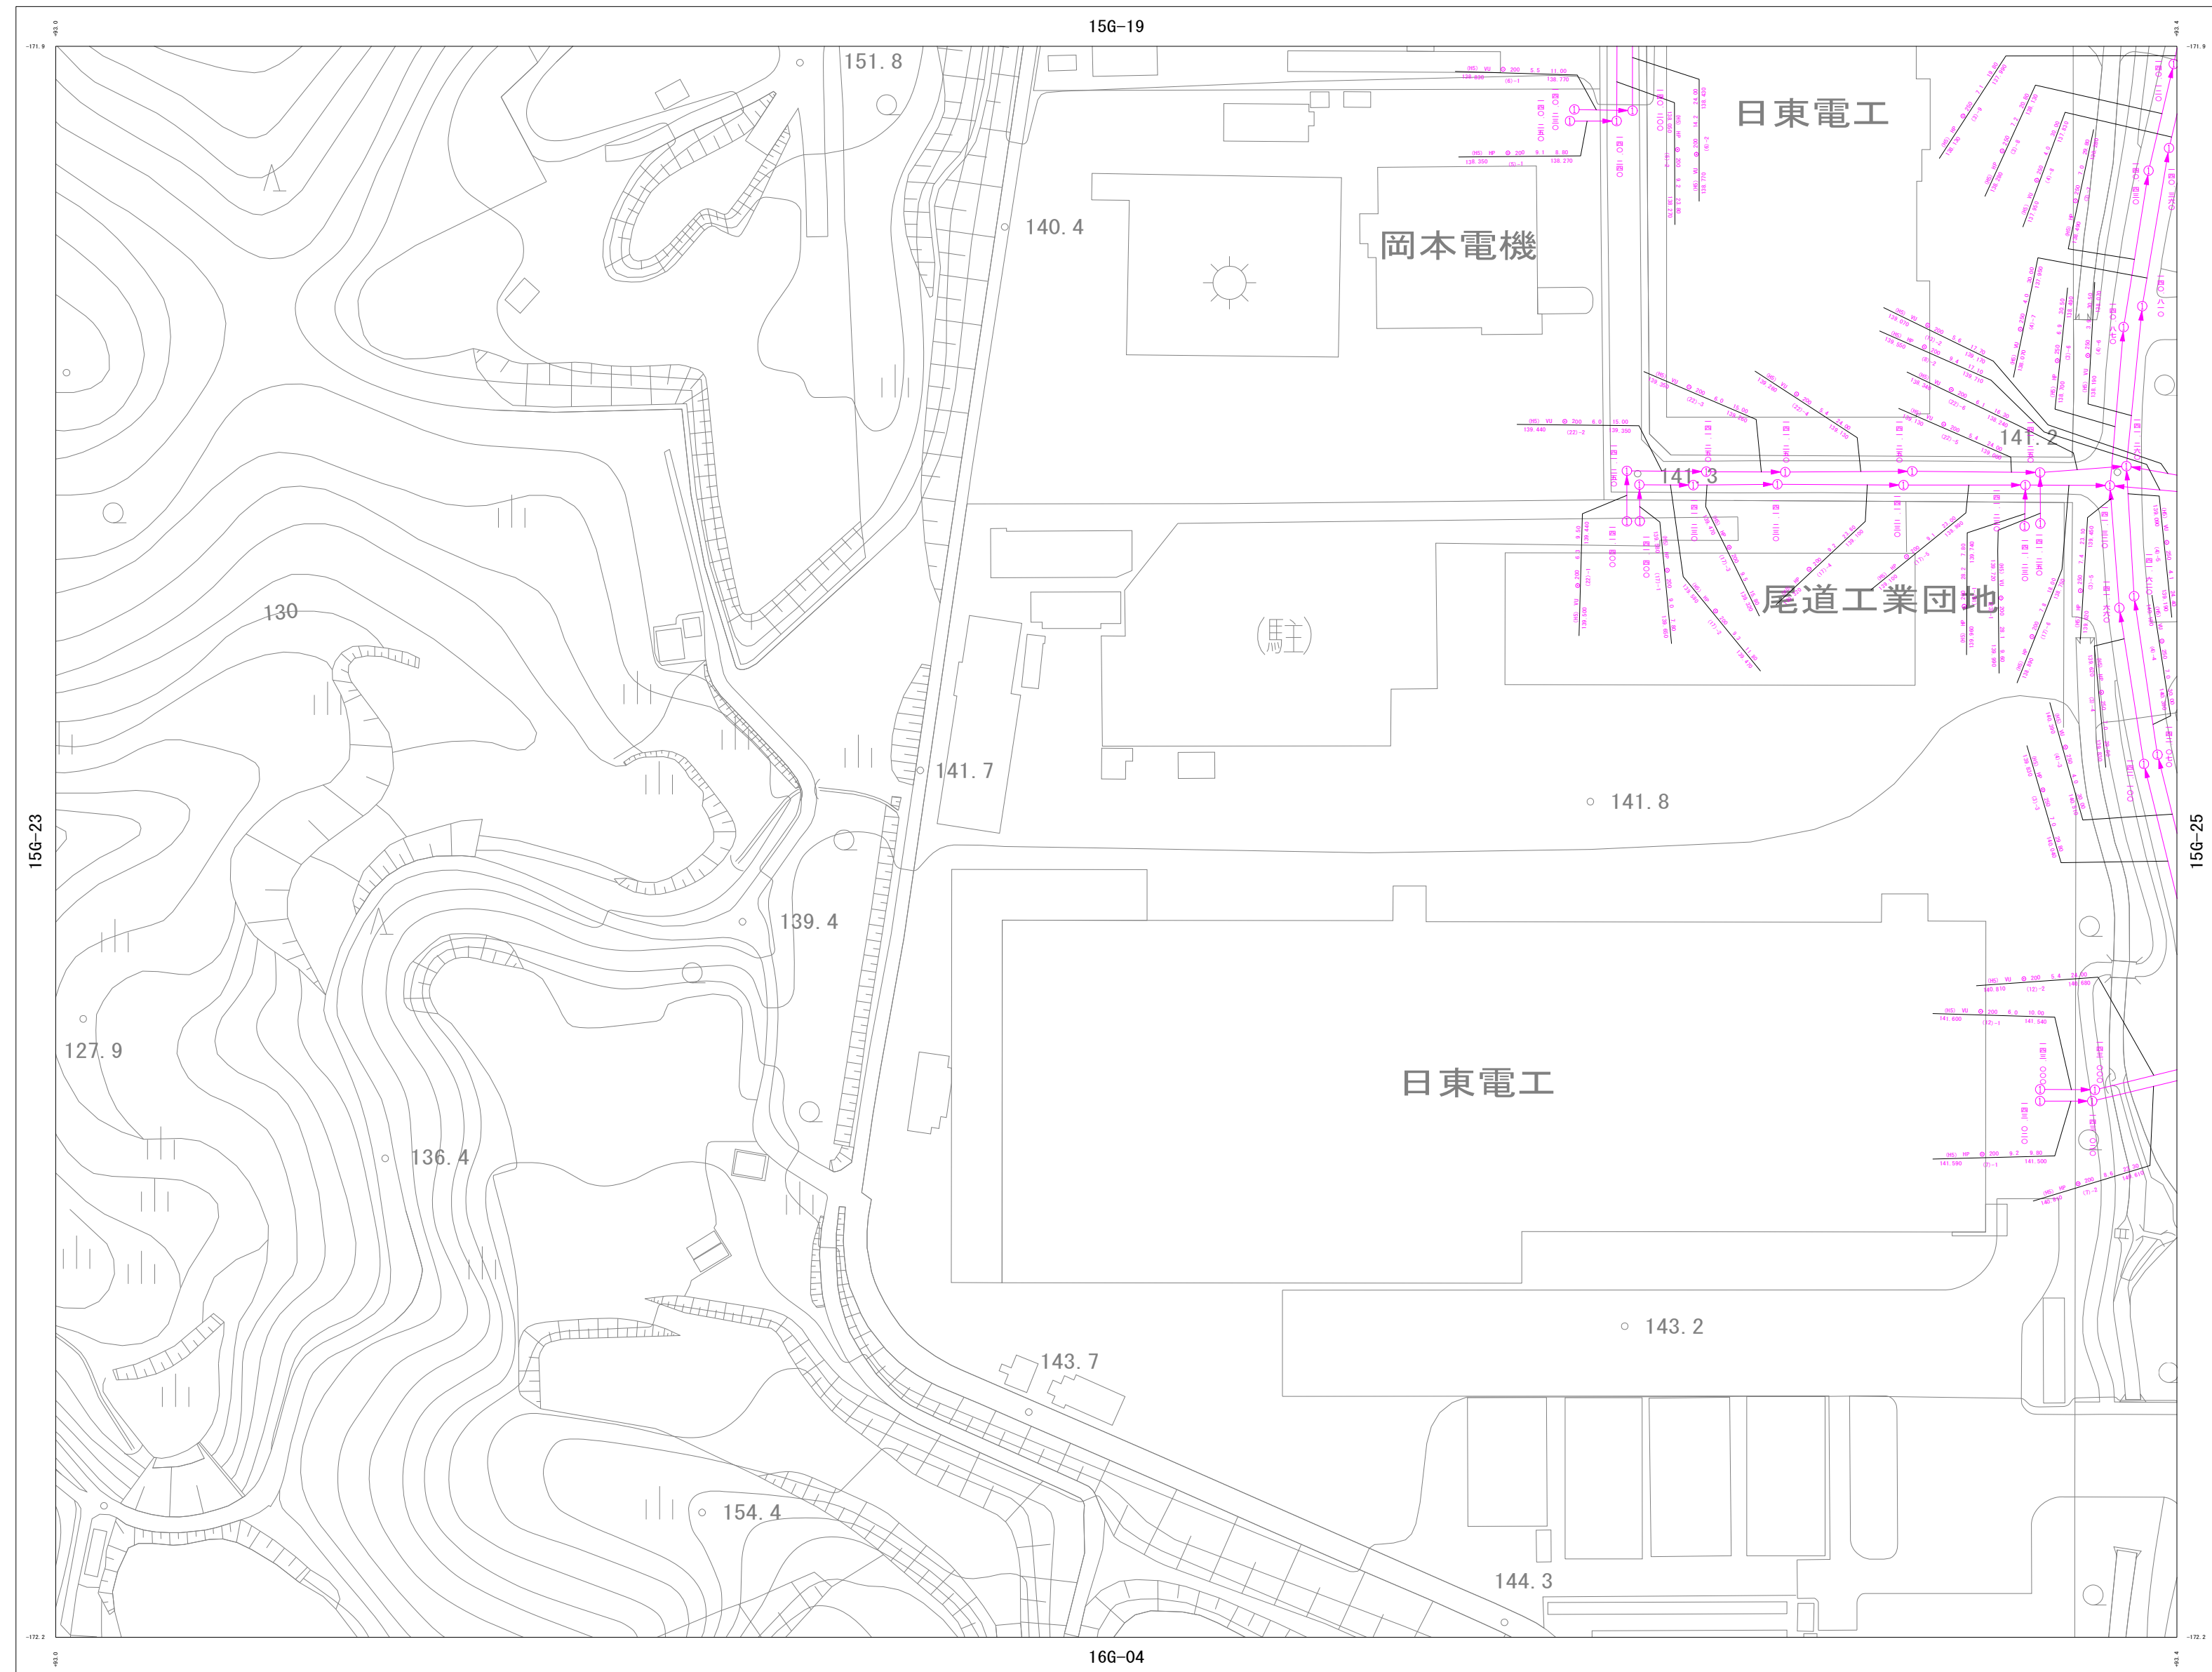

1 : 1000

 

尾道市上下水道局 下水道課

詳細図  
15G-24

|        |        |        |
|--------|--------|--------|
| 15G-18 | 15G-19 | 15G-20 |
| 15G-23 | 15G-24 | 15G-25 |
| 16G-03 | 16G-04 | 16G-05 |

## 凡 例

| 管 渠   |                                                                                     |
|-------|-------------------------------------------------------------------------------------|
| 自然流下管 |  |
| 压送管   |  |
| 放流管   |  |
| 廃止管   |  |
| 雨水管渠  |  |

竣工年度

管種

管形状

管径 (mm)

区間延長 (m)

勾配 (%)

副管

管架番号

上流管底高 (m)

下流管底高 (m)


人 孔

|   |                               |
|---|-------------------------------|
| ① | 0号マンホール<br>(内径750mm円形)        |
| ② | 1号マンホール<br>(内径900mm円形)        |
| ③ | 2号マンホール<br>(内径1200mm円形)       |
| ④ | 3号マンホール<br>(内径1500mm円形)       |
| ⑤ | 4号マンホール<br>(内径1800mm円形)       |
| 特 | 特1号マンホール<br>(内径600mm×900mm角形) |
| 楕 | 楕円マンホール<br>(内径400mm×900mm)    |
| 楕 | 楕円マンホール<br>(内径700mm×700mm角形)  |
| Y | Y号マンホール<br>(内径600mm円形)        |
| S | S号マンホール<br>(内径900mm円形)        |
| 小 | 小口径マンホール<br>(内径200mm円形)       |
| 小 | 小口径マンホール<br>(内径300mm円形)       |

マンホール

三二五〇  
地盤高

柵

|   |                          |
|---|--------------------------|
| □ | コンクリート樹<br>(内径 30 cm 円形) |
| ■ | コンクリート樹<br>(内径 40 cm 円形) |
| ○ | 汚水樹<br>(内径 15 cm 円形 塩ビ)  |
| ] | キャップ止め                   |

取付管管径 (mm)

取付管水平距離 (m)

追加距離 (m)

200

2.30

4.50

0.80

樹


樹深さ (m)

## 尾道市污水处理施設 台帳平面図（污水）


1 : 1000 地形図

令和7年12月作成

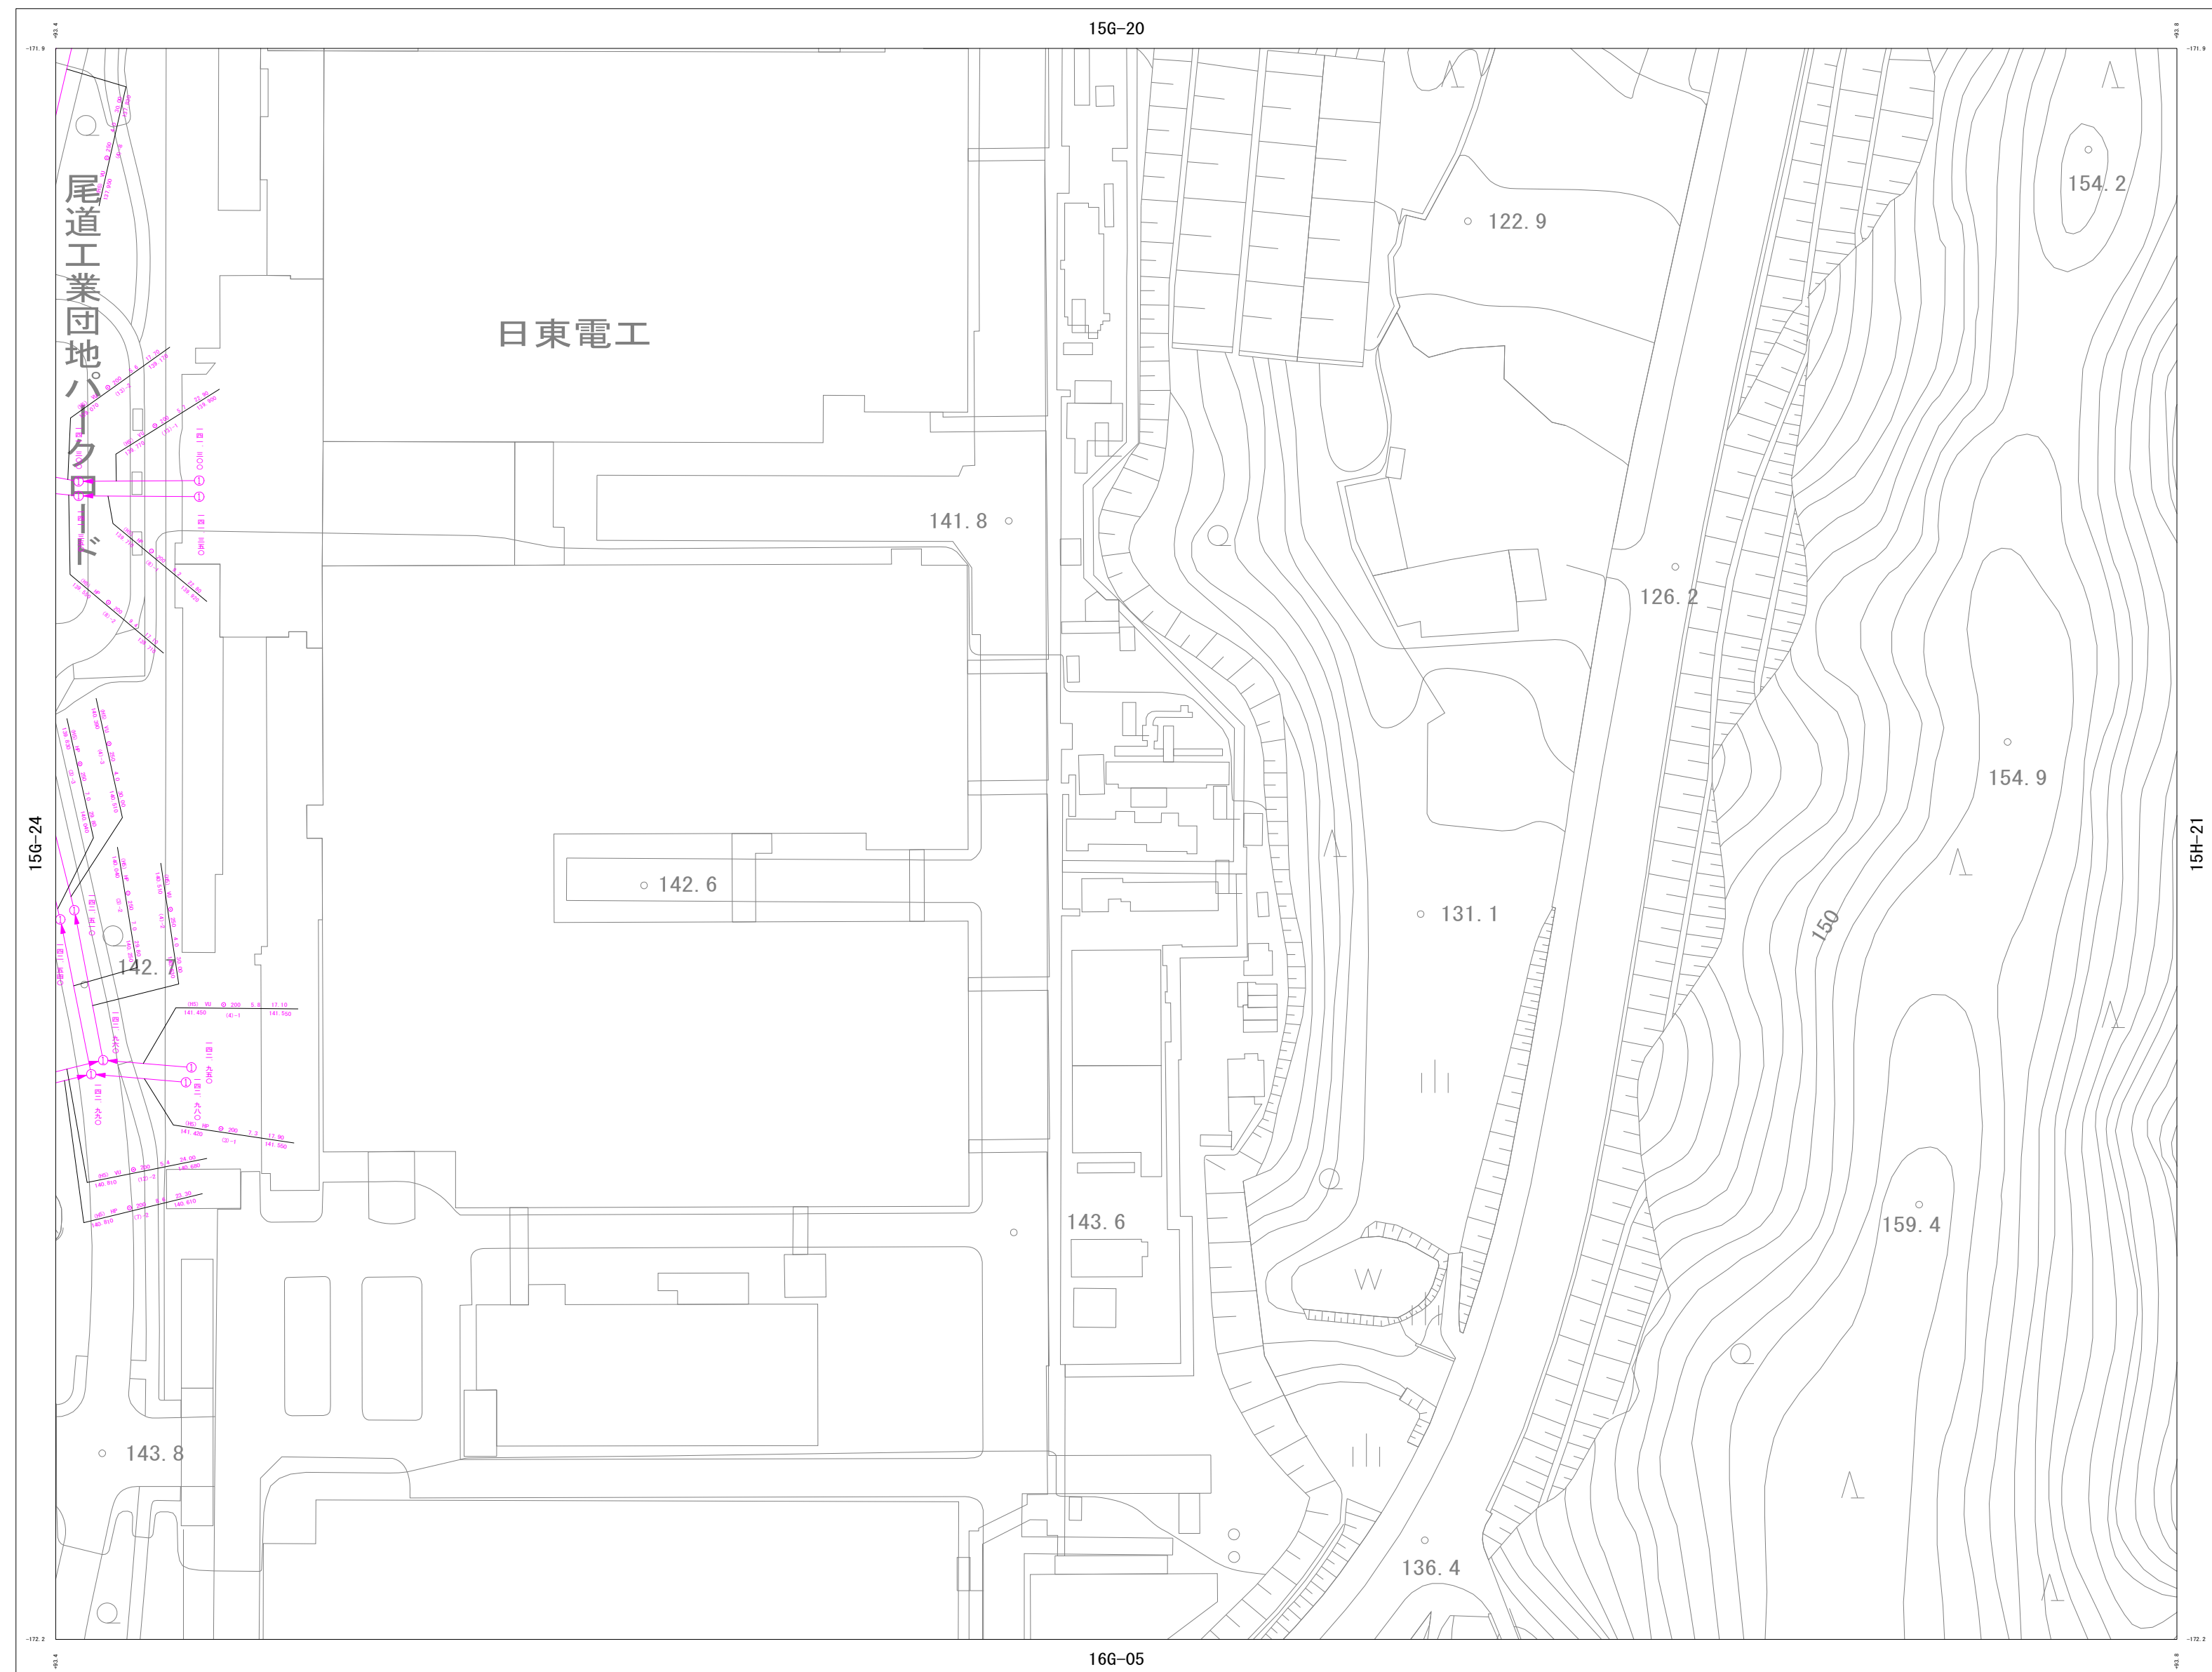


詳細図  
15G-25

|        |        |        |
|--------|--------|--------|
| 15G-19 | 15G-20 | 15H-16 |
| 15G-24 | 15G-25 | 15H-21 |
| 16G-04 | 16G-05 | 16H-01 |


## 凡 例

| 管 渠   |                                                                                     |
|-------|-------------------------------------------------------------------------------------|
| 自然流下管 |  |
| 压送管   |  |
| 放流管   |  |
| 廃止管   |  |
| 雨水管渠  |  |

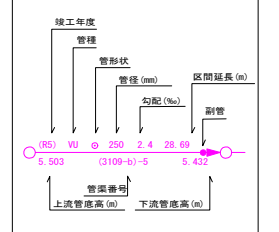


人 孔

|   |                               |
|---|-------------------------------|
| ① | 0号マンホール<br>(内径750mm円形)        |
| ① | 1号マンホール<br>(内径900mm円形)        |
| ② | 2号マンホール<br>(内径1200mm円形)       |
| ③ | 3号マンホール<br>(内径1500mm円形)       |
| ④ | 4号マンホール<br>(内径1800mm円形)       |
| 特 | 特1号マンホール<br>(内法800mm×900mm角型) |
| 特 | 楕円マンホール<br>(内法600mm×900mm)    |
| 特 | 角型マンホール<br>(内法750mm×750mm角型)  |
| Y | Y号マンホール<br>(内径600mm円形)        |
| S | S号マンホール<br>(内径500mm円形)        |
| 特 | 0号マンホール<br>(内径200mm円形)        |
| 特 | 小口楕マンホール<br>(内径300mm円形)       |

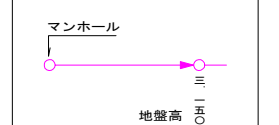

樹

|                                                                                       |                       |
|---------------------------------------------------------------------------------------|-----------------------|
|  | コンクリート樹<br>(内径30cm円部) |
|  | コンクリート樹<br>(内径40cm円部) |
|  | 汚水樹<br>(内径15cm円部 塩ビ)  |
|  | キャップ止め                |

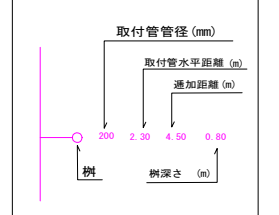


尾道市上下水道局 下水道課

尾道市污水处理施設 台帳平面図（污水）


1 : 1000 地形図

令和7年12月作成

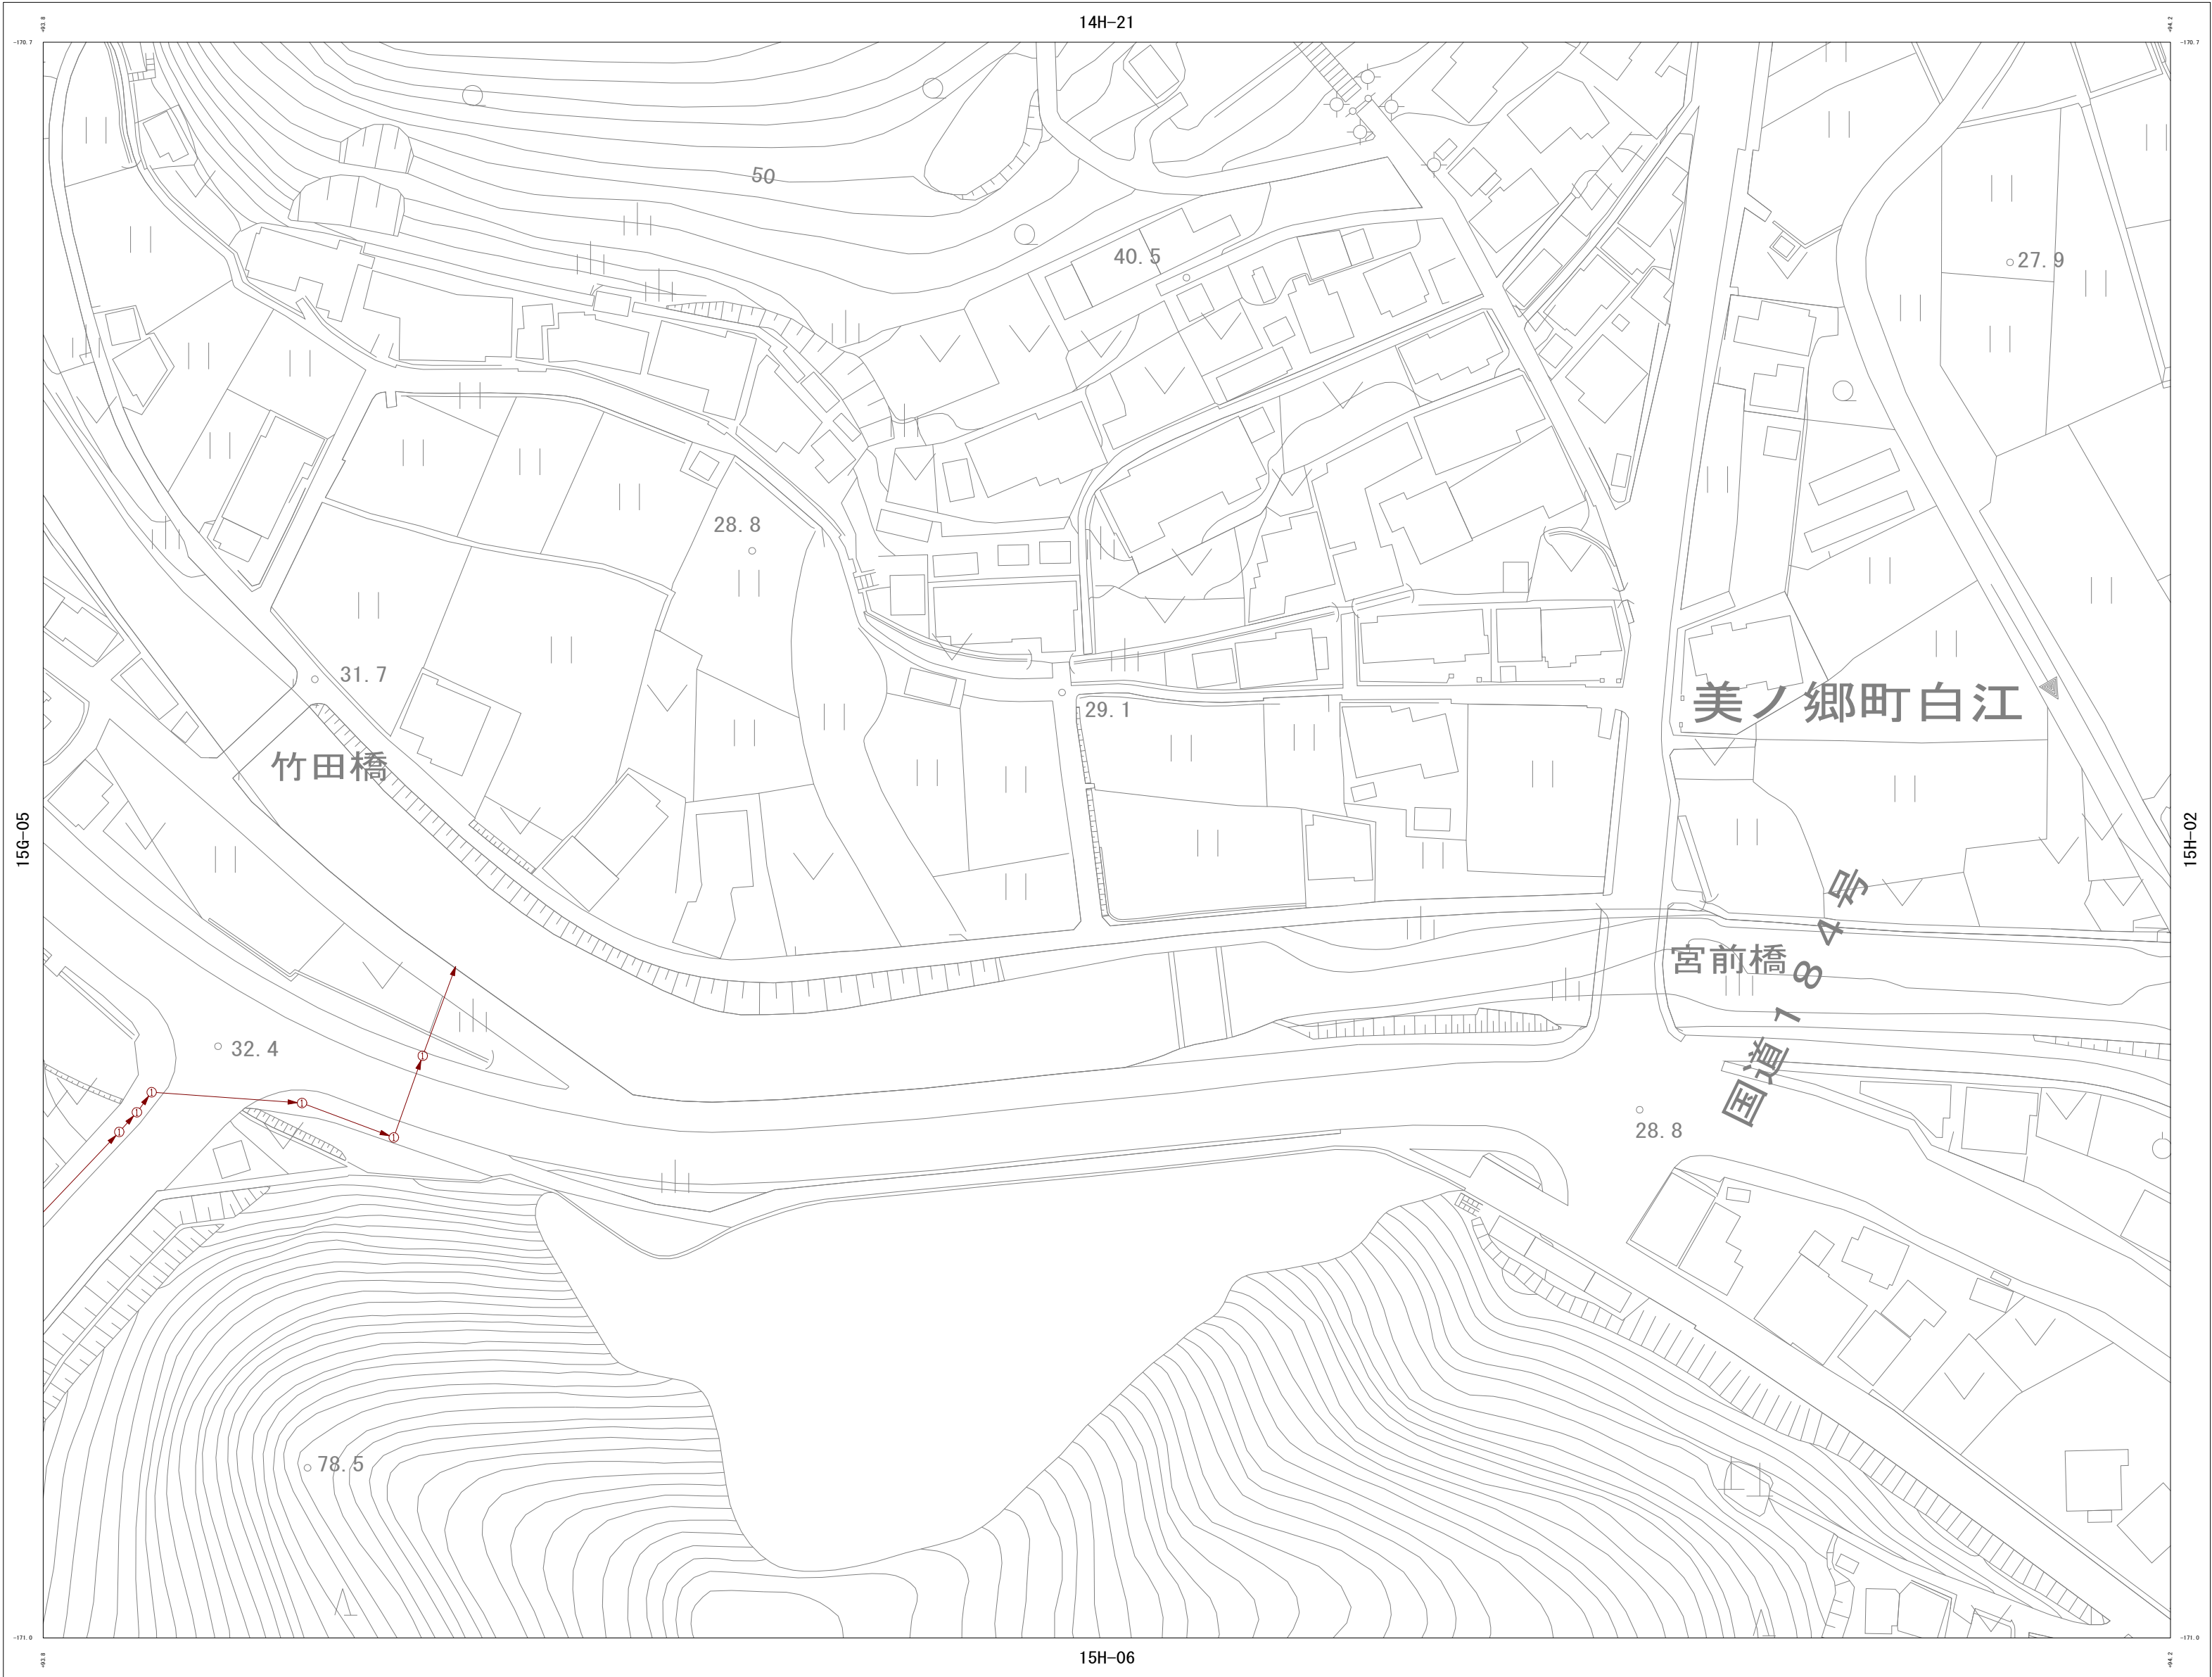

詳細図  
15H-01

|        |        |        |
|--------|--------|--------|
| 14G-25 | 14H-21 | 14H-22 |
| 15G-05 | 15H-01 | 15H-02 |
| 15G-10 | 15H-06 | 15H-07 |

凡 例

管 渠

自然流下管  
圧送管  
放流管  
廃止管  
雨水管渠

竣工年度  
管種  
管径 (mm)  
管長 (m)  
管深 (m)  
管高 (m)  
管底高 (m)  
管頂高 (m)  
管底高 (m)  
管頂高 (m)

人 孔

① 0号マンホール  
(内径750mm)  
② 1号マンホール  
(内径900mm)  
③ 2号マンホール  
(内径1200mm)  
④ 3号マンホール  
(内径1500mm)  
⑤ 4号マンホール  
(内径1800mm)  

マンホール

地盤高

樹

コンクリート管  
コンクリート管  
汚水管  
キャップ止め


取付管管径 (mm)  
取付管水平距離 (m)  
通距離 (m)  
樹深さ (m)




1 : 1000      地形図

令和7年12月作成

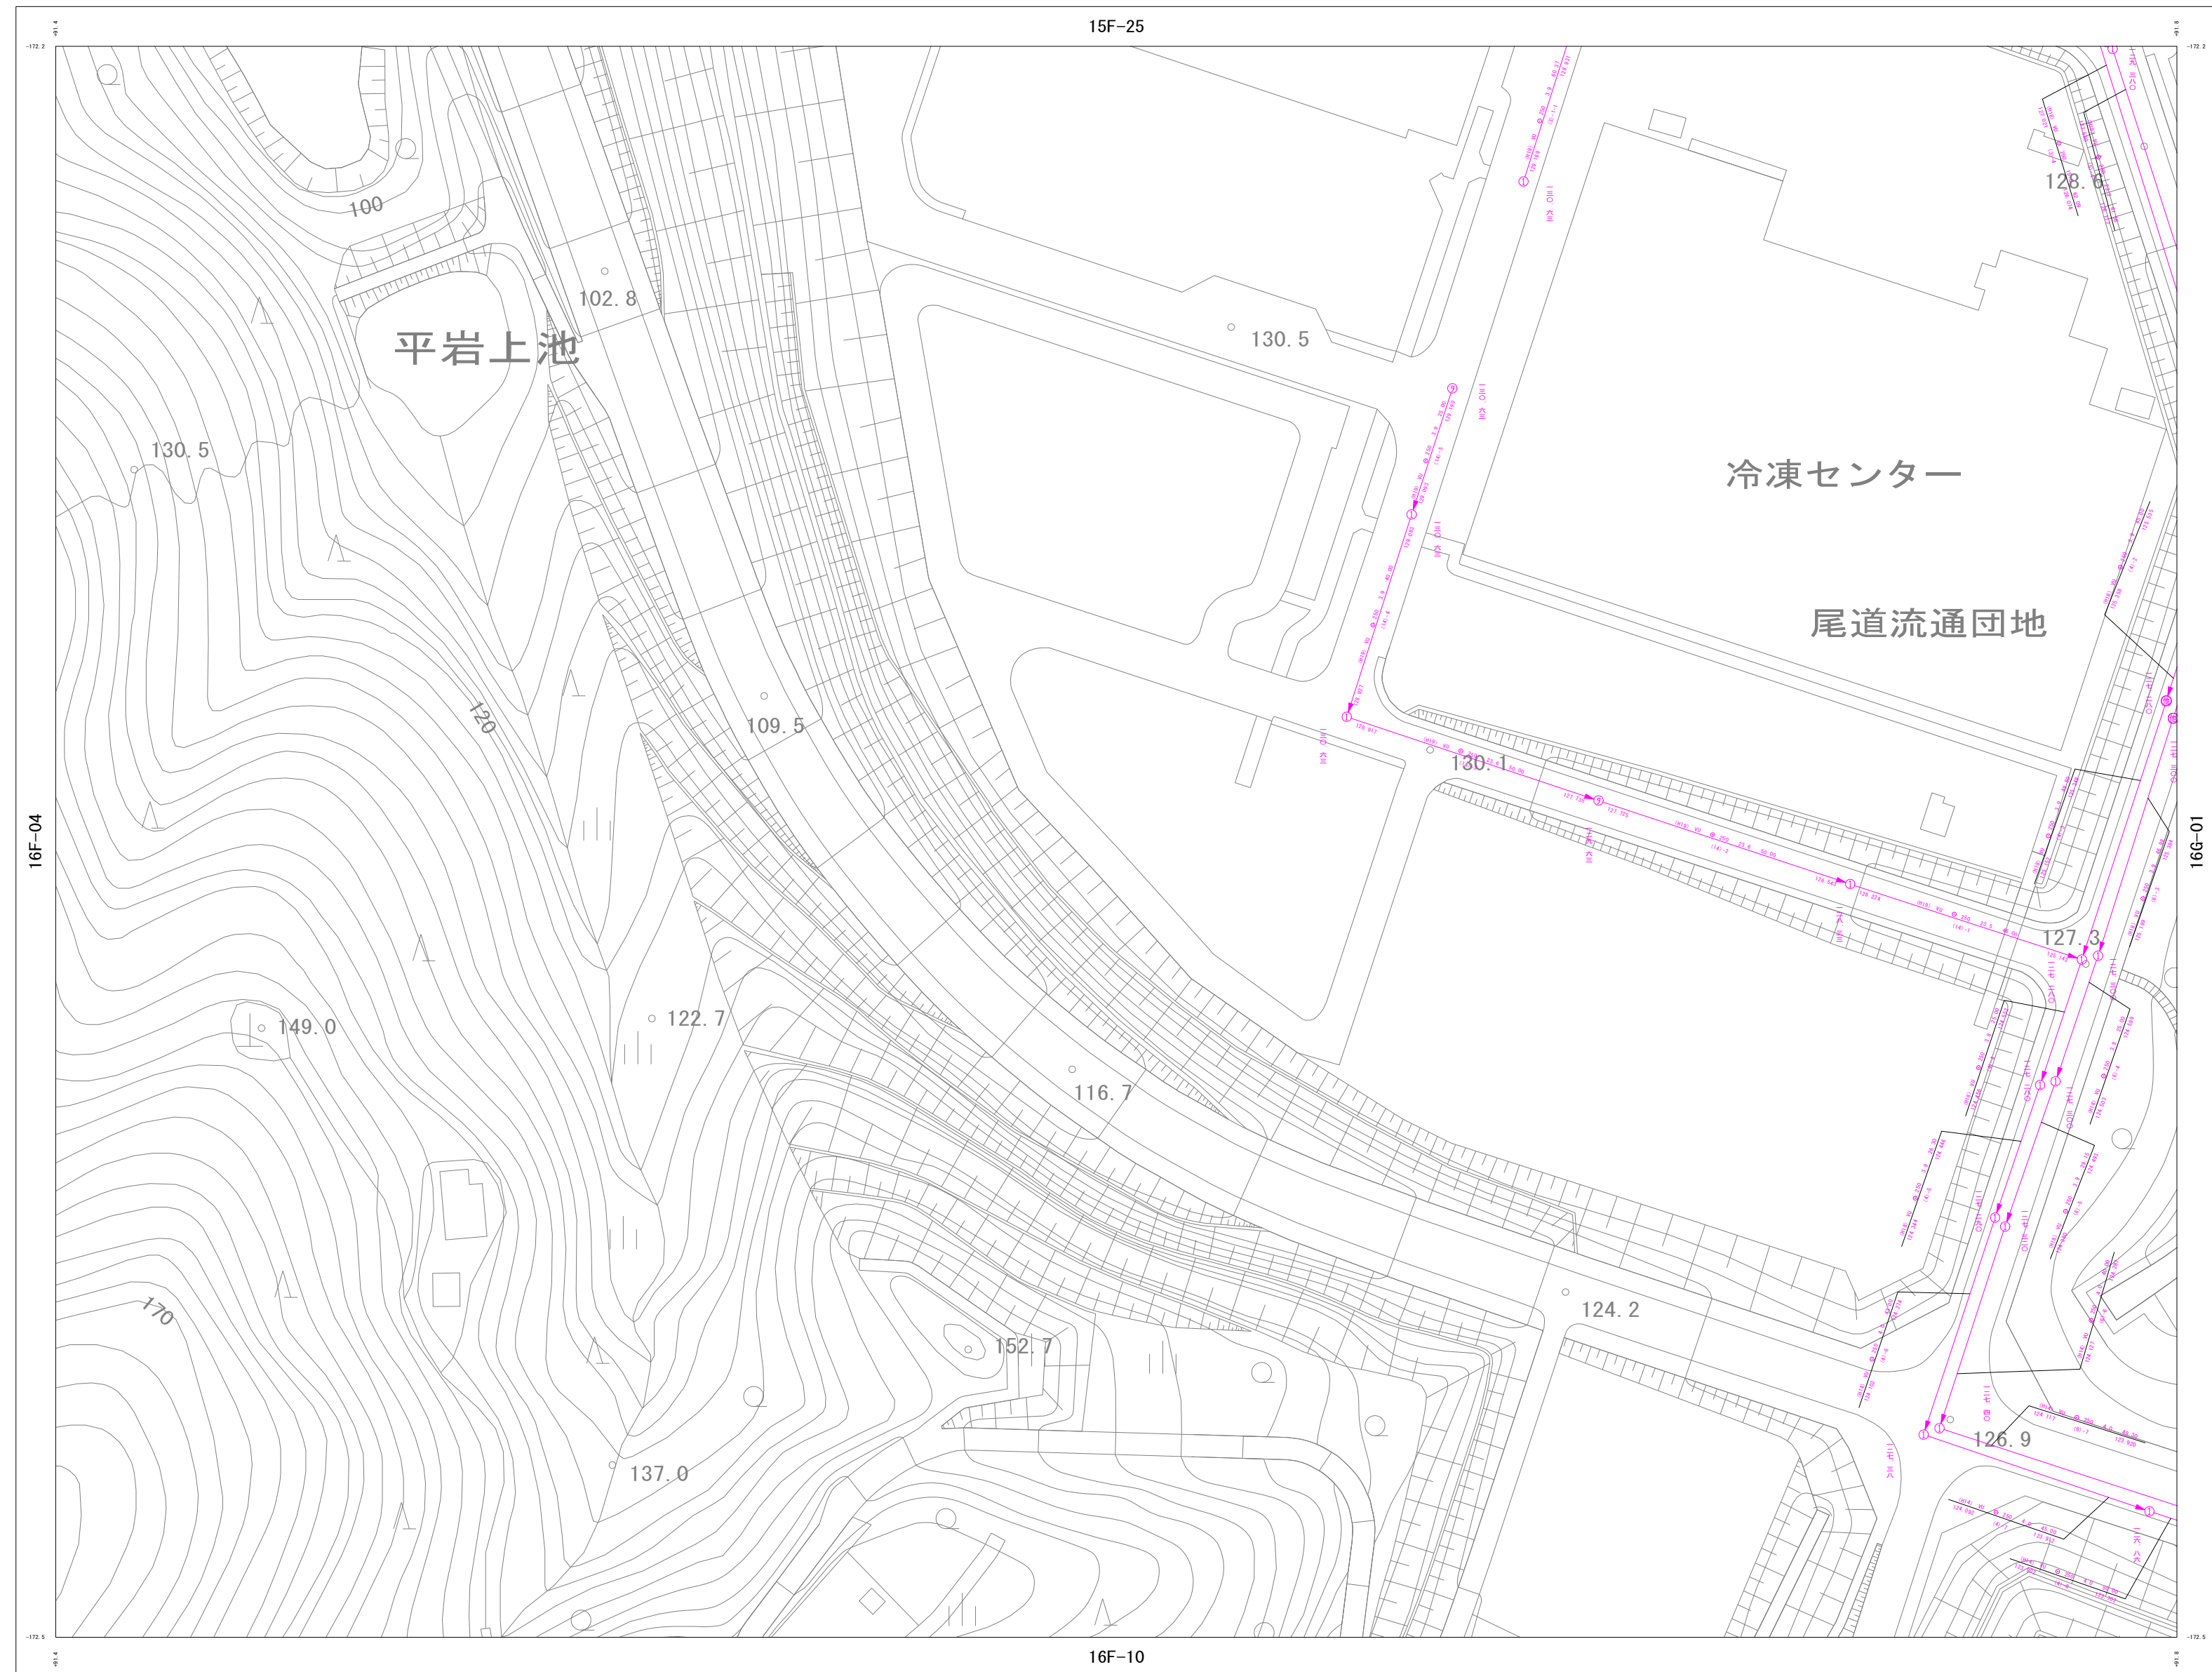

1 : 1000

 

尾道市上下水道局 下水道課

詳細図  
16F-05

|        |        |        |
|--------|--------|--------|
| 15F-24 | 15F-25 | 15G-21 |
| 16F-04 | 16F-05 | 16G-01 |
| 16F-09 | 16F-10 | 16G-06 |

## 凡 例

| 管 渠   |                                                                                     |
|-------|-------------------------------------------------------------------------------------|
| 自然流下管 |  |
| 压送管   |  |
| 放流管   |  |
| 廃止管   |  |
| 雨水管渠  |  |

竣工年度

管種

管形状

管径 (mm)

勾配 (‰)

副管

区間延長 (m)

(R5) WU φ 250 2.4 28.69 5.432

1109.61-5

管番番号

上流管底高 (m)

下流管底高 (m)

人 孔

|   |                               |
|---|-------------------------------|
| ① | 0号マンホール<br>(内径750mm円形)        |
| ② | 1号マンホール<br>(内径900mm円形)        |
| ③ | 2号マンホール<br>(内径1200mm円形)       |
| ④ | 3号マンホール<br>(内径1500mm円形)       |
| ⑤ | 4号マンホール<br>(内径1800mm円形)       |
| 特 | 特1号マンホール<br>(内径800mm×900mm角形) |
| 楕 | 楕円マンホール<br>(内径800mm×900mm)    |
| 楕 | 楕円マンホール<br>(内径700mm×700mm角形)  |
| Y | Y号マンホール<br>(内径600mm円形)        |
| S | S号マンホール<br>(内径500mm円形)        |
| 小 | 小口径マンホール<br>(内径200mm円形)       |
| 小 | 小口径マンホール<br>(内径300mm円形)       |

樹

|   |                          |
|---|--------------------------|
| □ | コンクリート樹<br>(内径 30 cm 円形) |
| ■ | コンクリート樹<br>(内径 40 cm 円形) |
| ○ | 汚水樹<br>(内径 15 cm 円形 塩ビ)  |
| ] | キャップ止め                   |






1 : 1000      地形図

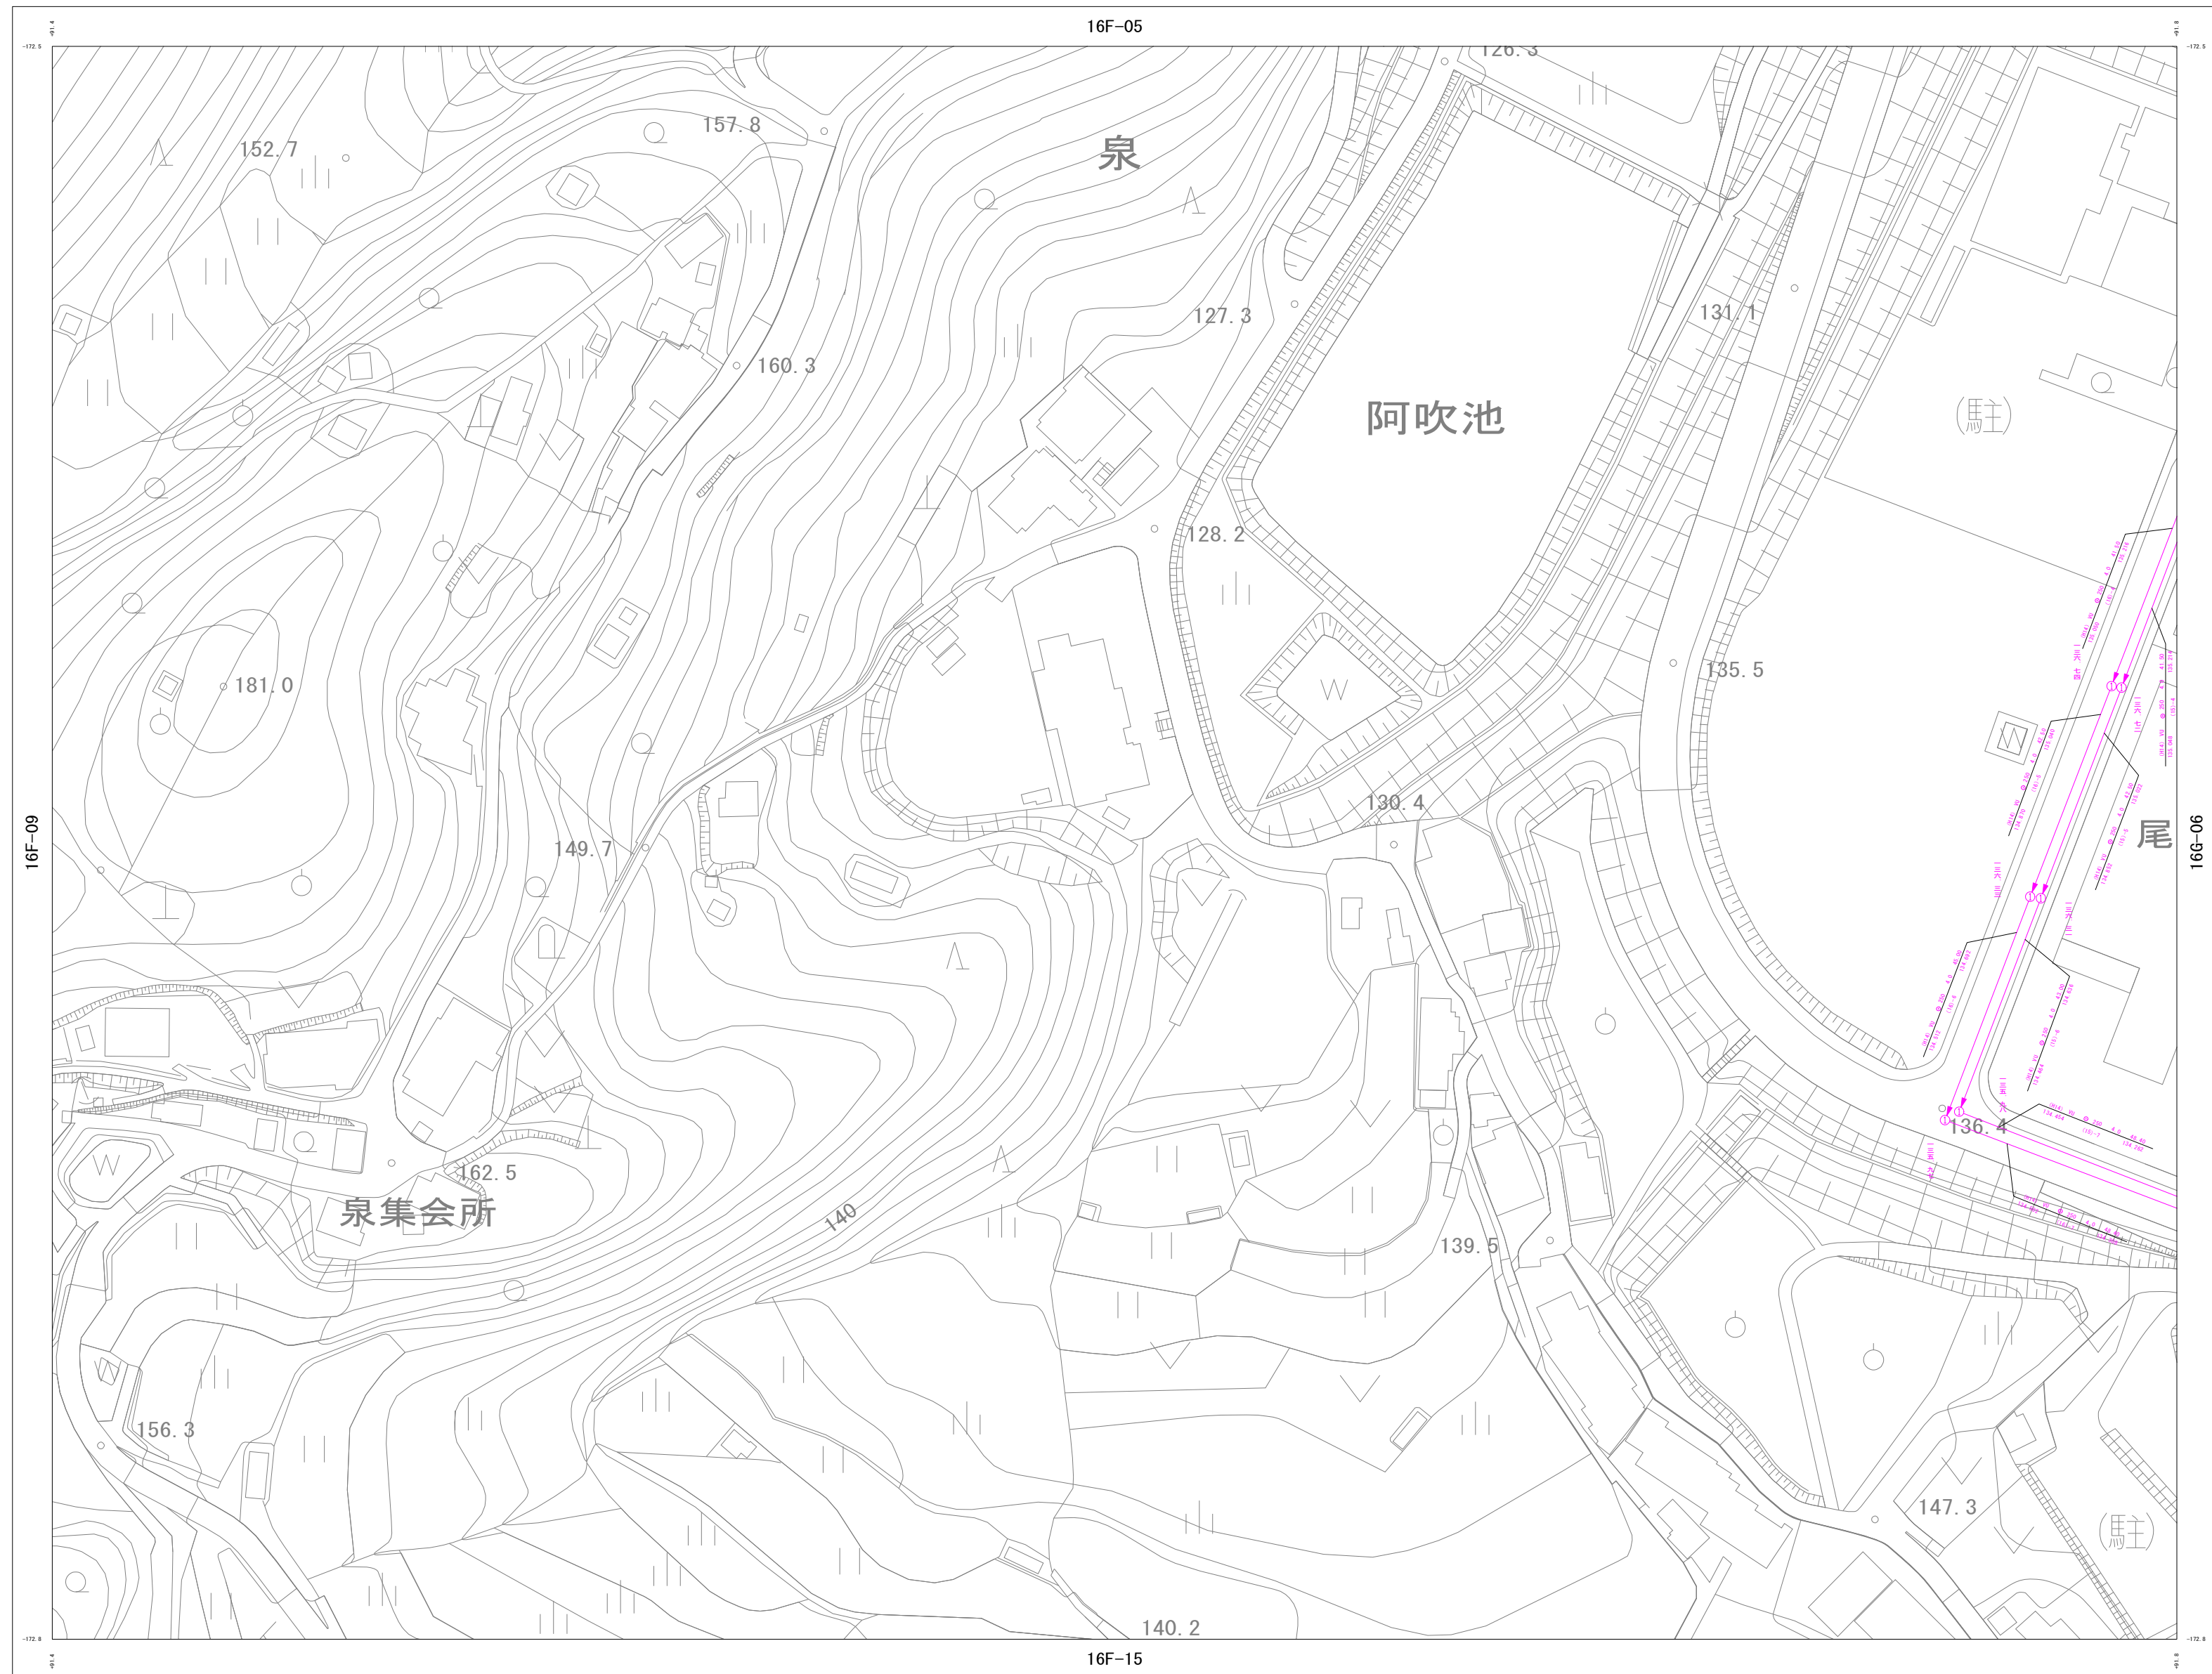


令和7年12月作成

詳細図  
16F-10

|        |        |        |
|--------|--------|--------|
| 16F-04 | 16F-05 | 16G-01 |
| 16F-09 | 16F-10 | 16G-06 |
| 16F-14 | 16F-15 | 16G-11 |


## 凡 例

| 管 渠   |                                                                                     |
|-------|-------------------------------------------------------------------------------------|
| 自然流下管 |  |
| 压送管   |  |
| 放流管   |  |
| 废止管   |  |
| 雨水管渠  |  |

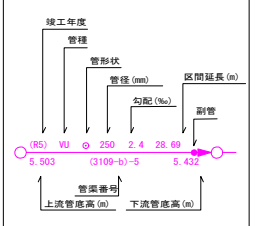


人 孔

|   |                            |
|---|----------------------------|
| ① | 0号マンホール<br>(内径75φ×円形)      |
| ② | 1号マンホール<br>(内径90φ×円形)      |
| ③ | 2号マンホール<br>(内径120φ×円形)     |
| ④ | 3号マンホール<br>(内径150φ×円形)     |
| ⑤ | 4号マンホール<br>(内径180φ×円形)     |
| ⑥ | 特1号マンホール<br>(内径80φ×90φ×角形) |
| ⑦ | 楕円マンホール<br>(内径20φ×90φ×角形)  |
| ⑧ | 5号マンホール<br>(内径225φ×72φ×角形) |
| ⑨ | Y号マンホール<br>(内径60φ×円形)      |
| ⑩ | S号マンホール<br>(内径50φ×円形)      |
| ⑪ | 小径マンホール<br>(内径40φ×円形)      |
| ⑫ | 小口径マンホール<br>(内径30φ×円形)     |

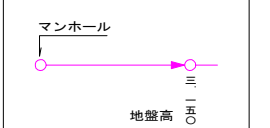

樹

|   |                         |
|---|-------------------------|
| □ | コンクリート樹<br>(内径 30cm 円形) |
| ■ | コンクリート樹<br>(内径 40cm 円形) |
| ○ | 汚水樹<br>(内径 15cm 円形 塩ビ)  |
| ] | キャップ止め                  |
|   |                         |

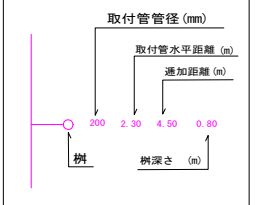


尾道市上下水道局 下水道課

尾道市汚水処理施設 台帳平面図（汚水）

NO. 16G-01

1 : 1000 地形図

令和7年12月作成

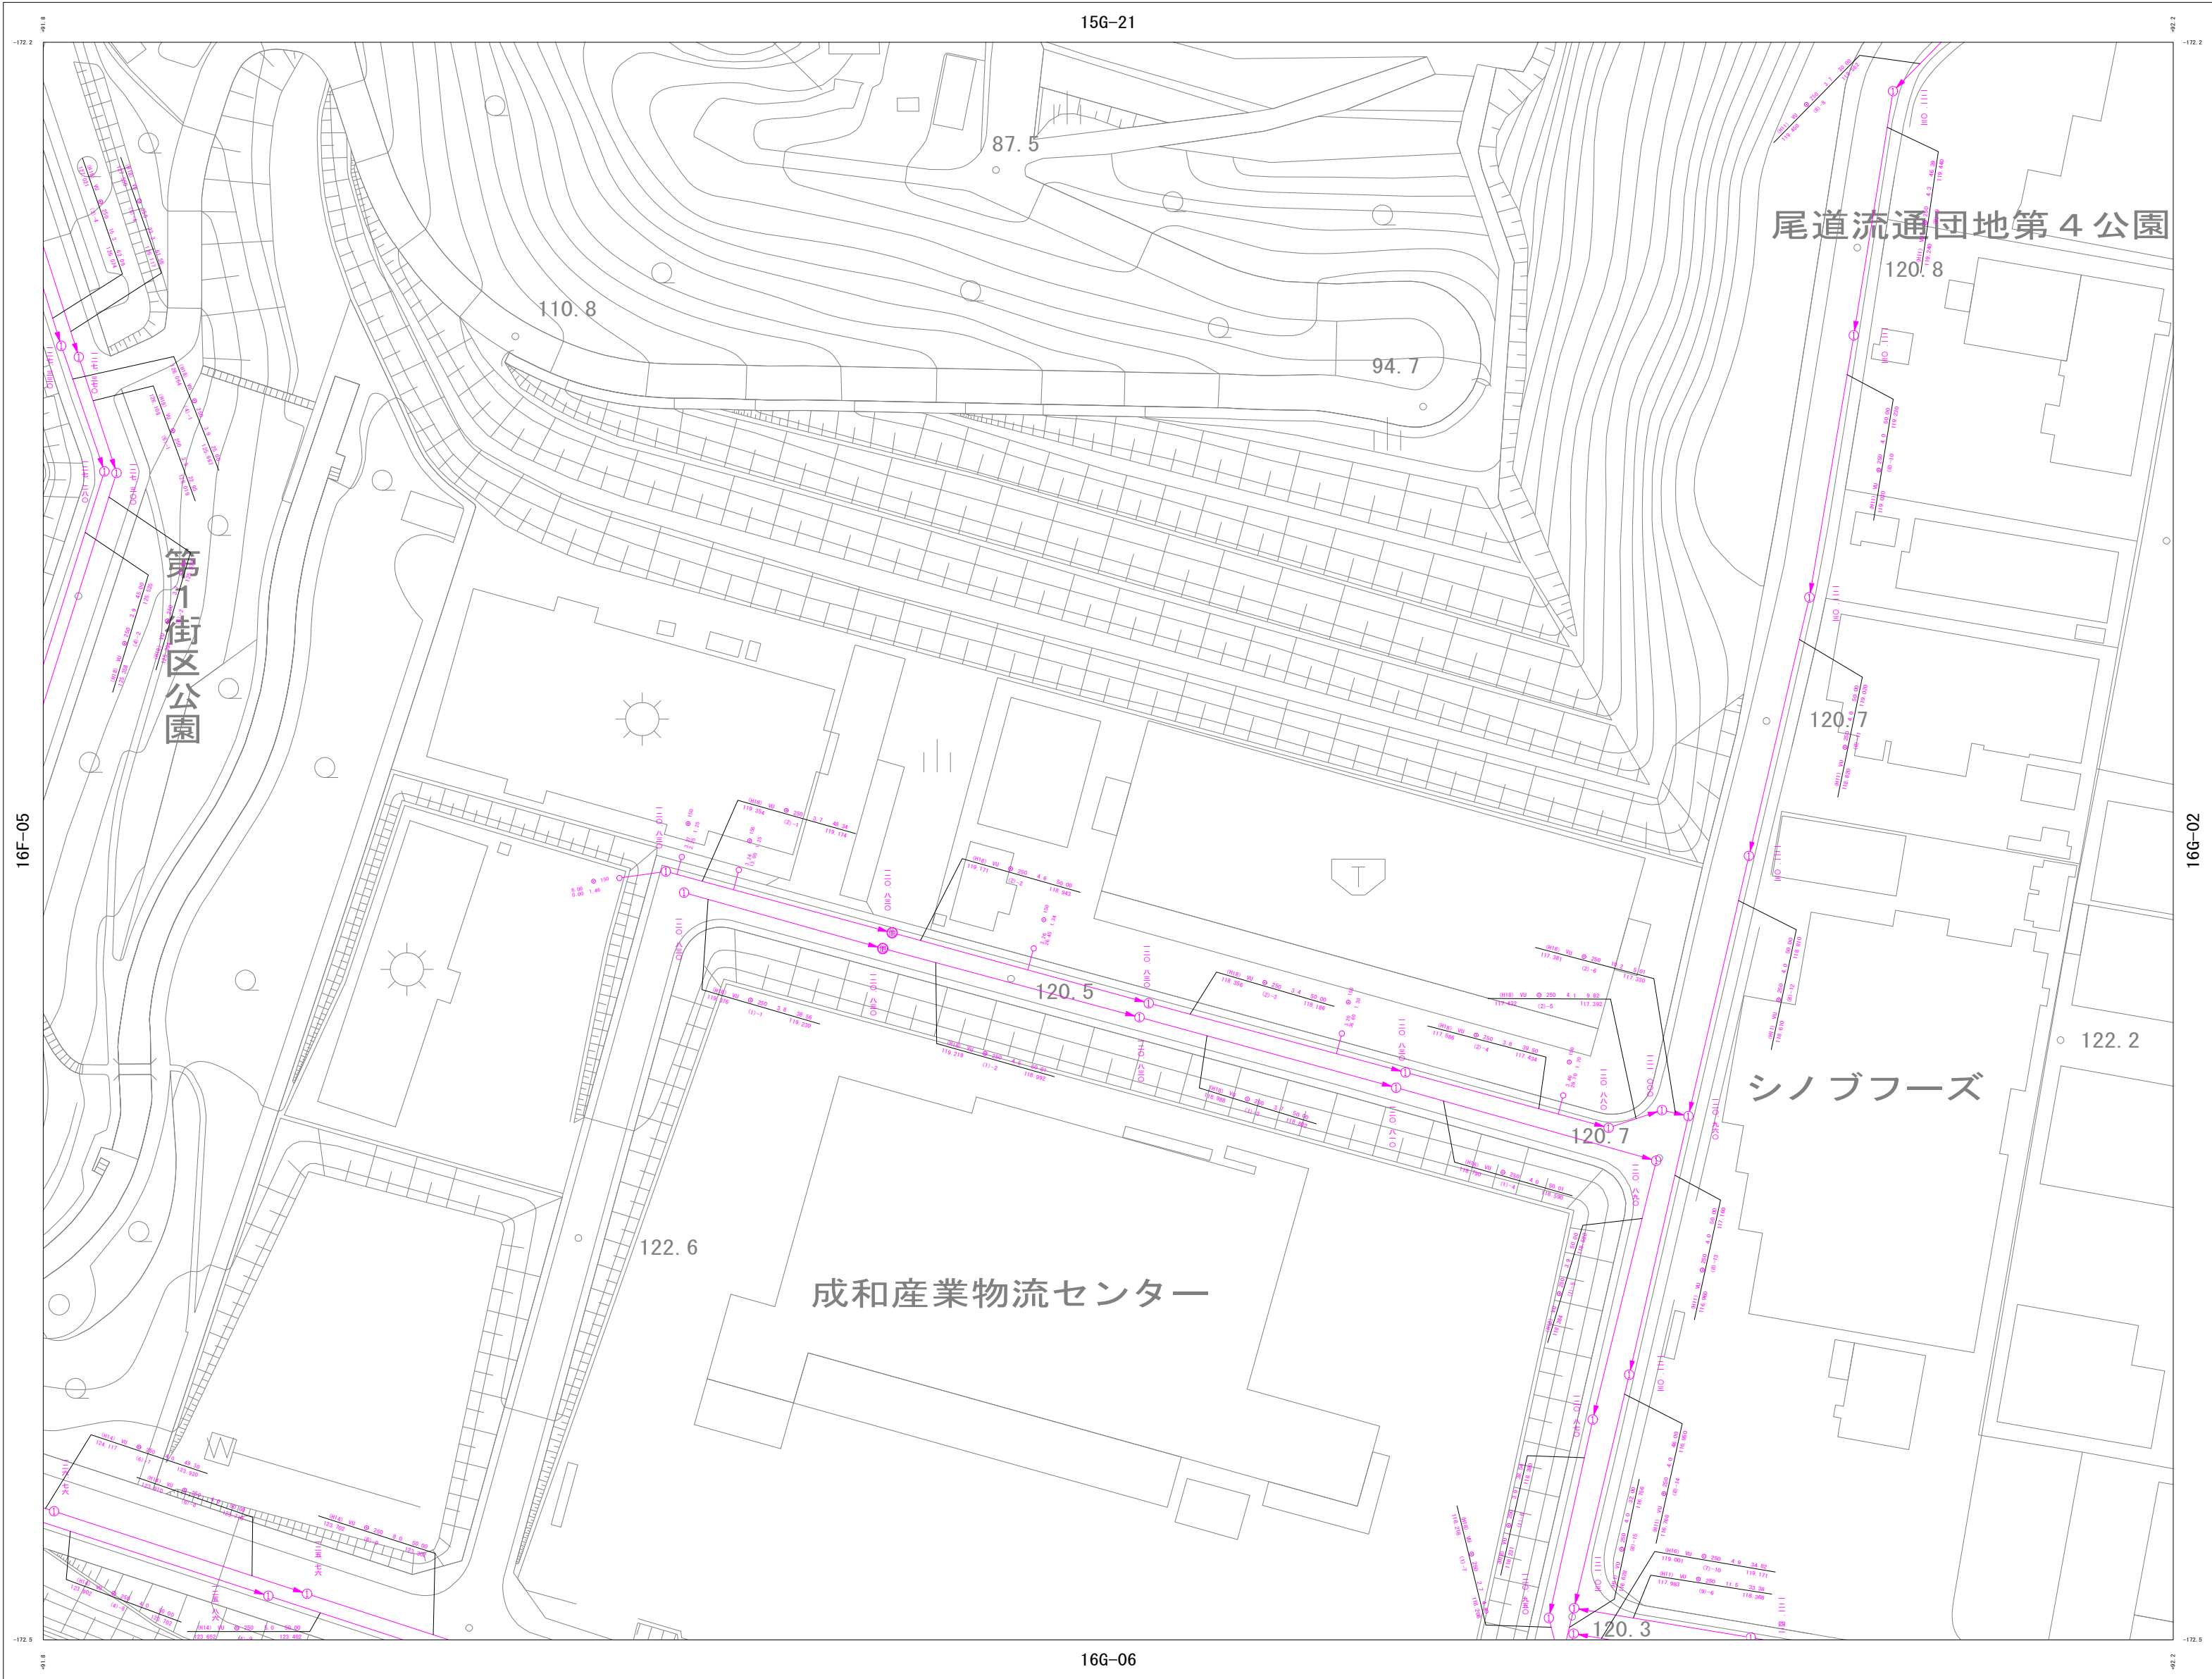

詳細図  
16G-01

|        |        |        |
|--------|--------|--------|
| 15F-25 | 15G-21 | 15G-22 |
| 16F-05 | 16G-01 | 16G-02 |
| 16F-10 | 16G-06 | 16G-07 |

凡 例

管 渠

自然流下管  
圧送管  
放流管  
廃止管  
雨水管渠


人 孔

① 0号マンホール  
(内径750mm)  
② 1号マンホール  
(内径900mm)  
③ 2号マンホール  
(内径1200mm)  
④ 3号マンホール  
(内径1500mm)  
⑤ 4号マンホール  
(内径1800mm)  

マンホール

地盤高

樹

コンクリート樹  
(内径300mm)  
コンクリート樹  
(内径400mm)  
汚水樹  
(内径150mm)  
キャップ止め


取付管管径 (mm)  
取付管水平距離 (m)  
通加距離 (m)  
樹深さ

## 尾道市污水处理施設 台帳平面図（污水）

NO. 16G-02

1 : 1000      地形図

令和7年12月作成

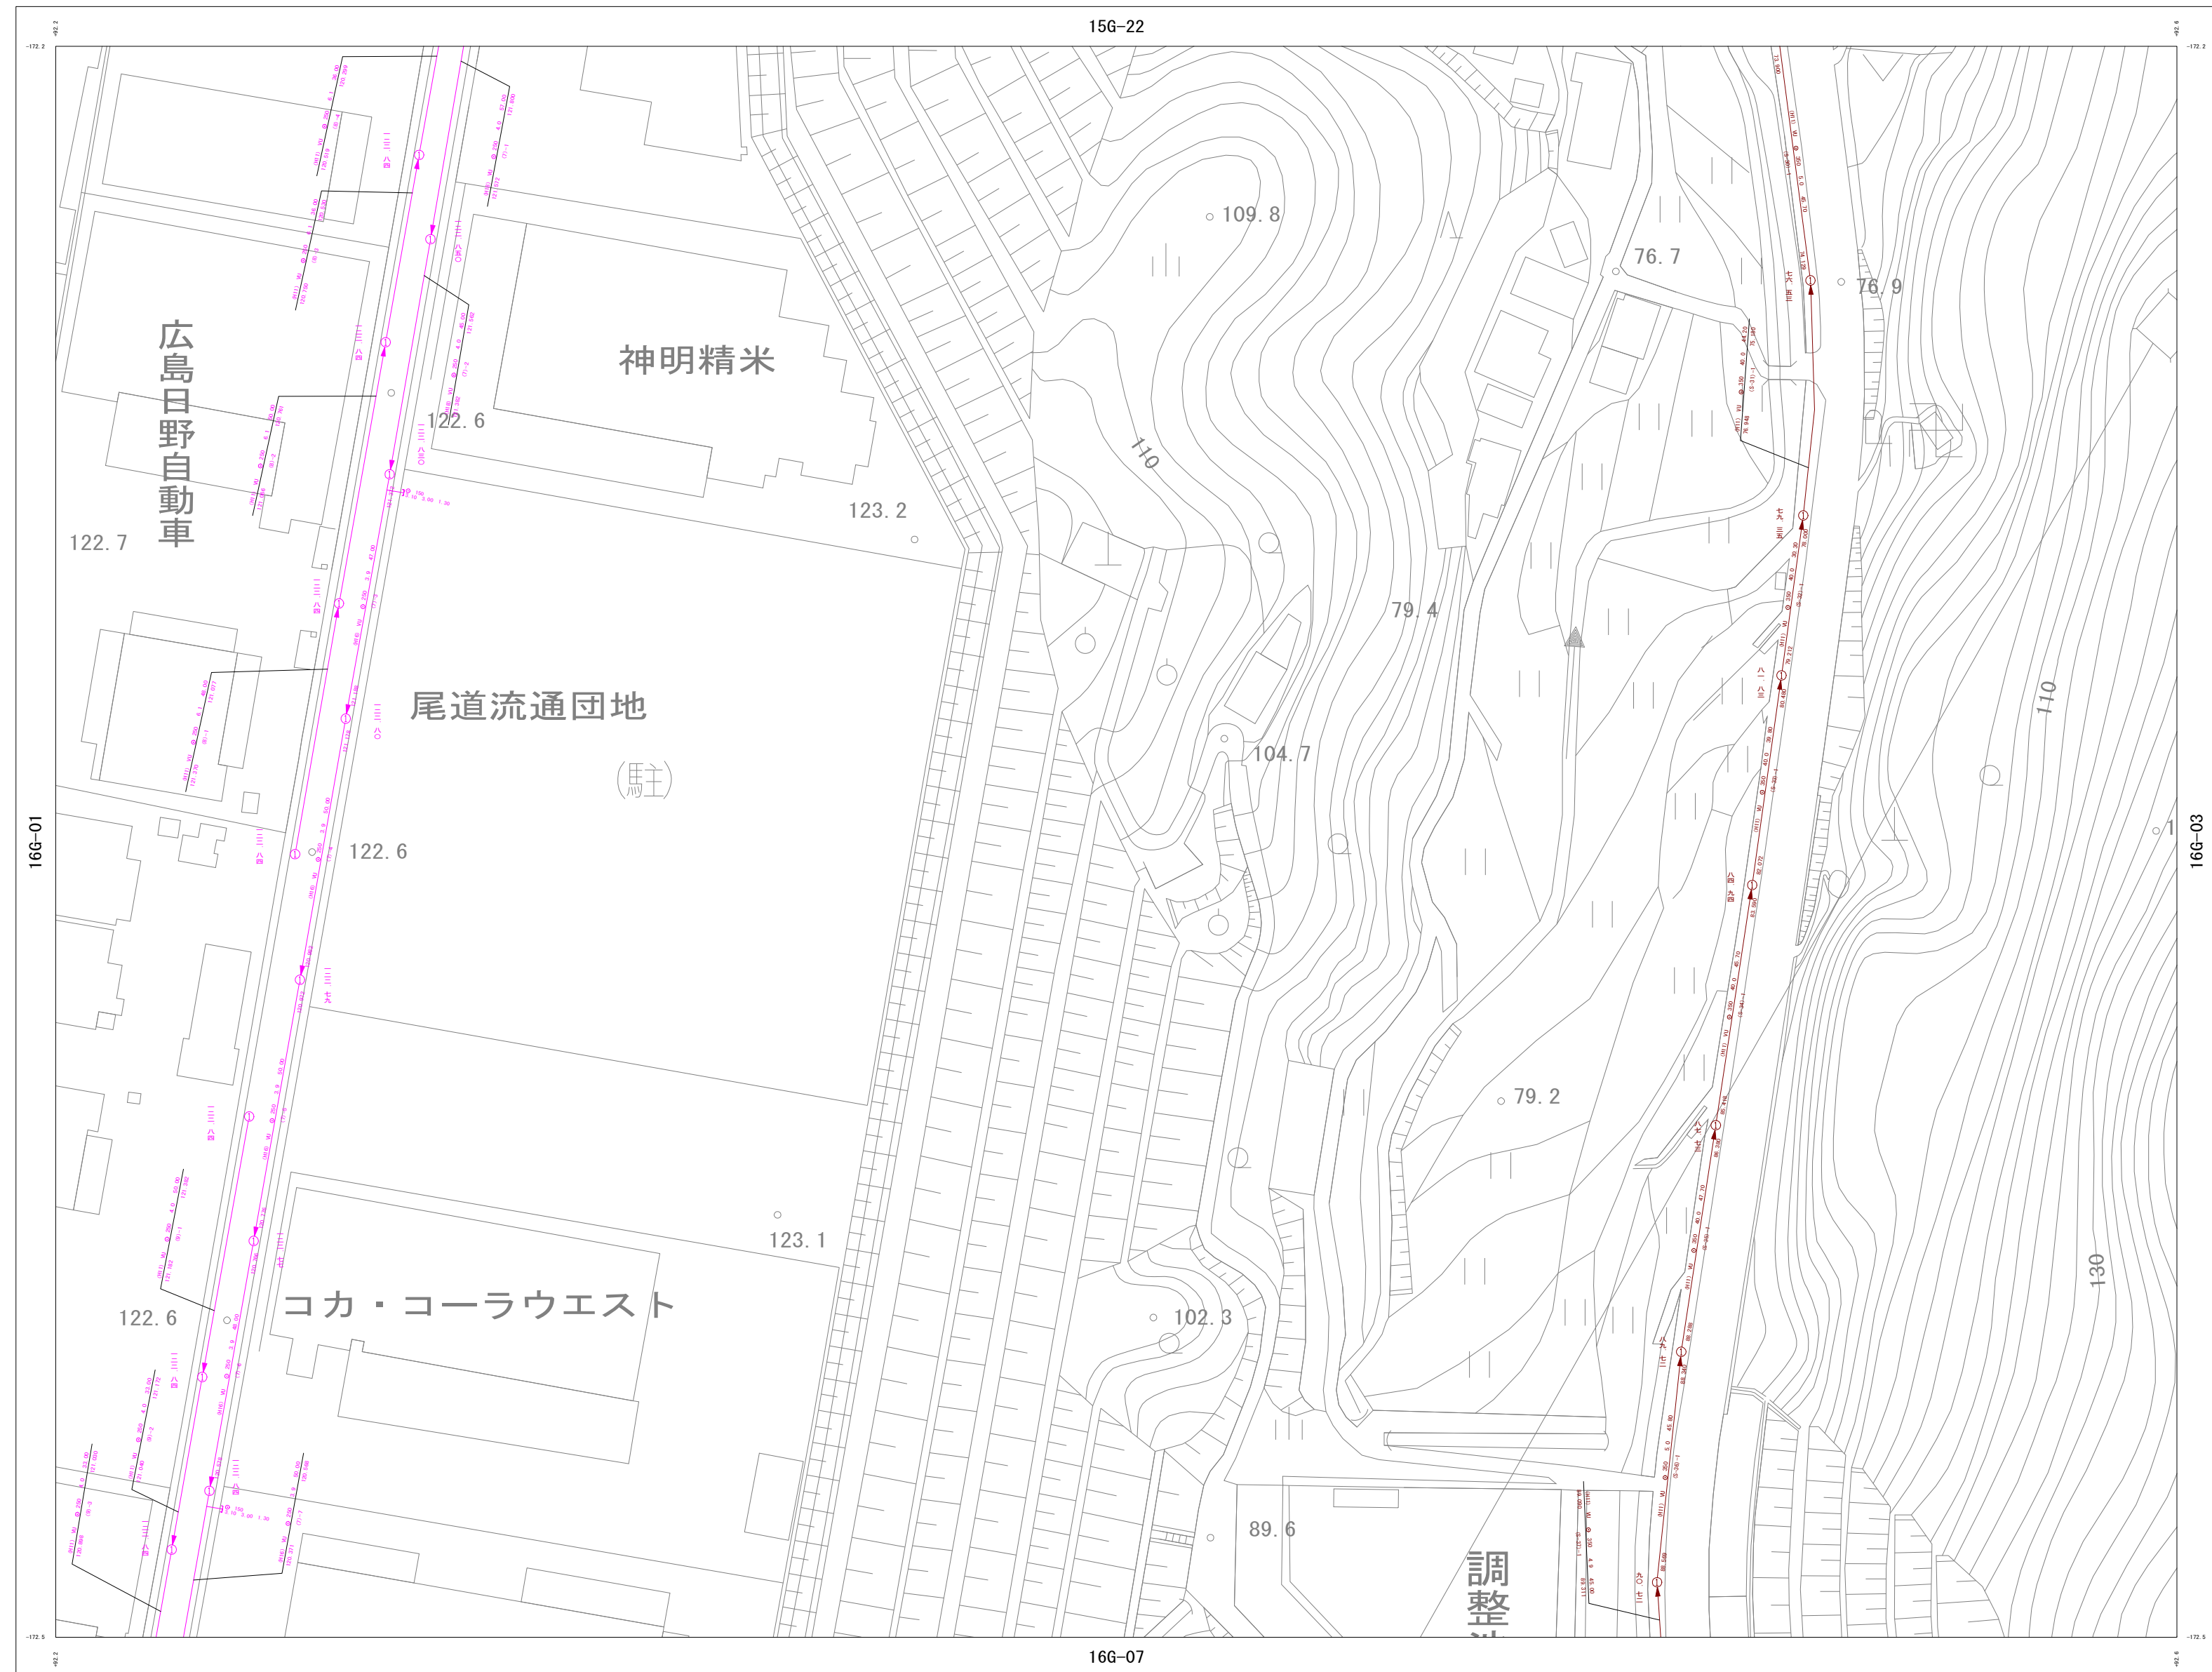

0 10 20 30 40 50 60 70 80 90 100 m

尾道市上下水道局 下水道課

詳細図  
16G-02

|        |        |        |
|--------|--------|--------|
| 15G-21 | 15G-22 | 15G-23 |
| 16G-01 | 16G-02 | 16G-03 |
| 16G-06 | 16G-07 | 16G-08 |

## 凡 例

|    |  |
|----|--|
| 管渠 |  |
|----|--|

|       |                                                                                     |
|-------|-------------------------------------------------------------------------------------|
| 自然流下管 |  |
| 压送管   |  |
| 放流管   |  |
| 廃止管   |  |
| 雨水管渠  |  |

人 孔

|                                |
|--------------------------------|

榘

|   |                       |
|---|-----------------------|
| □ | コンクリート樹<br>(内径30cm円形) |
| ■ | コンクリート樹<br>(内径40cm円形) |
| ○ | 汚水樹<br>(内径15cm円形 塩ビ)  |
| ] | キャップ止め                |

Diagram illustrating the measurement points for a tree:


- 取付管管径 (mm): Measurement point for pipe diameter.
- 取付管水平距離 (m): Measurement point for horizontal distance.
- 追加距離 (m): Measurement point for additional distance.
- 樹深さ (m): Measurement point for tree depth.

## 尾道市污水处理施設 台帳平面図（污水）



1 : 1000      地形図

令和7年12月作成

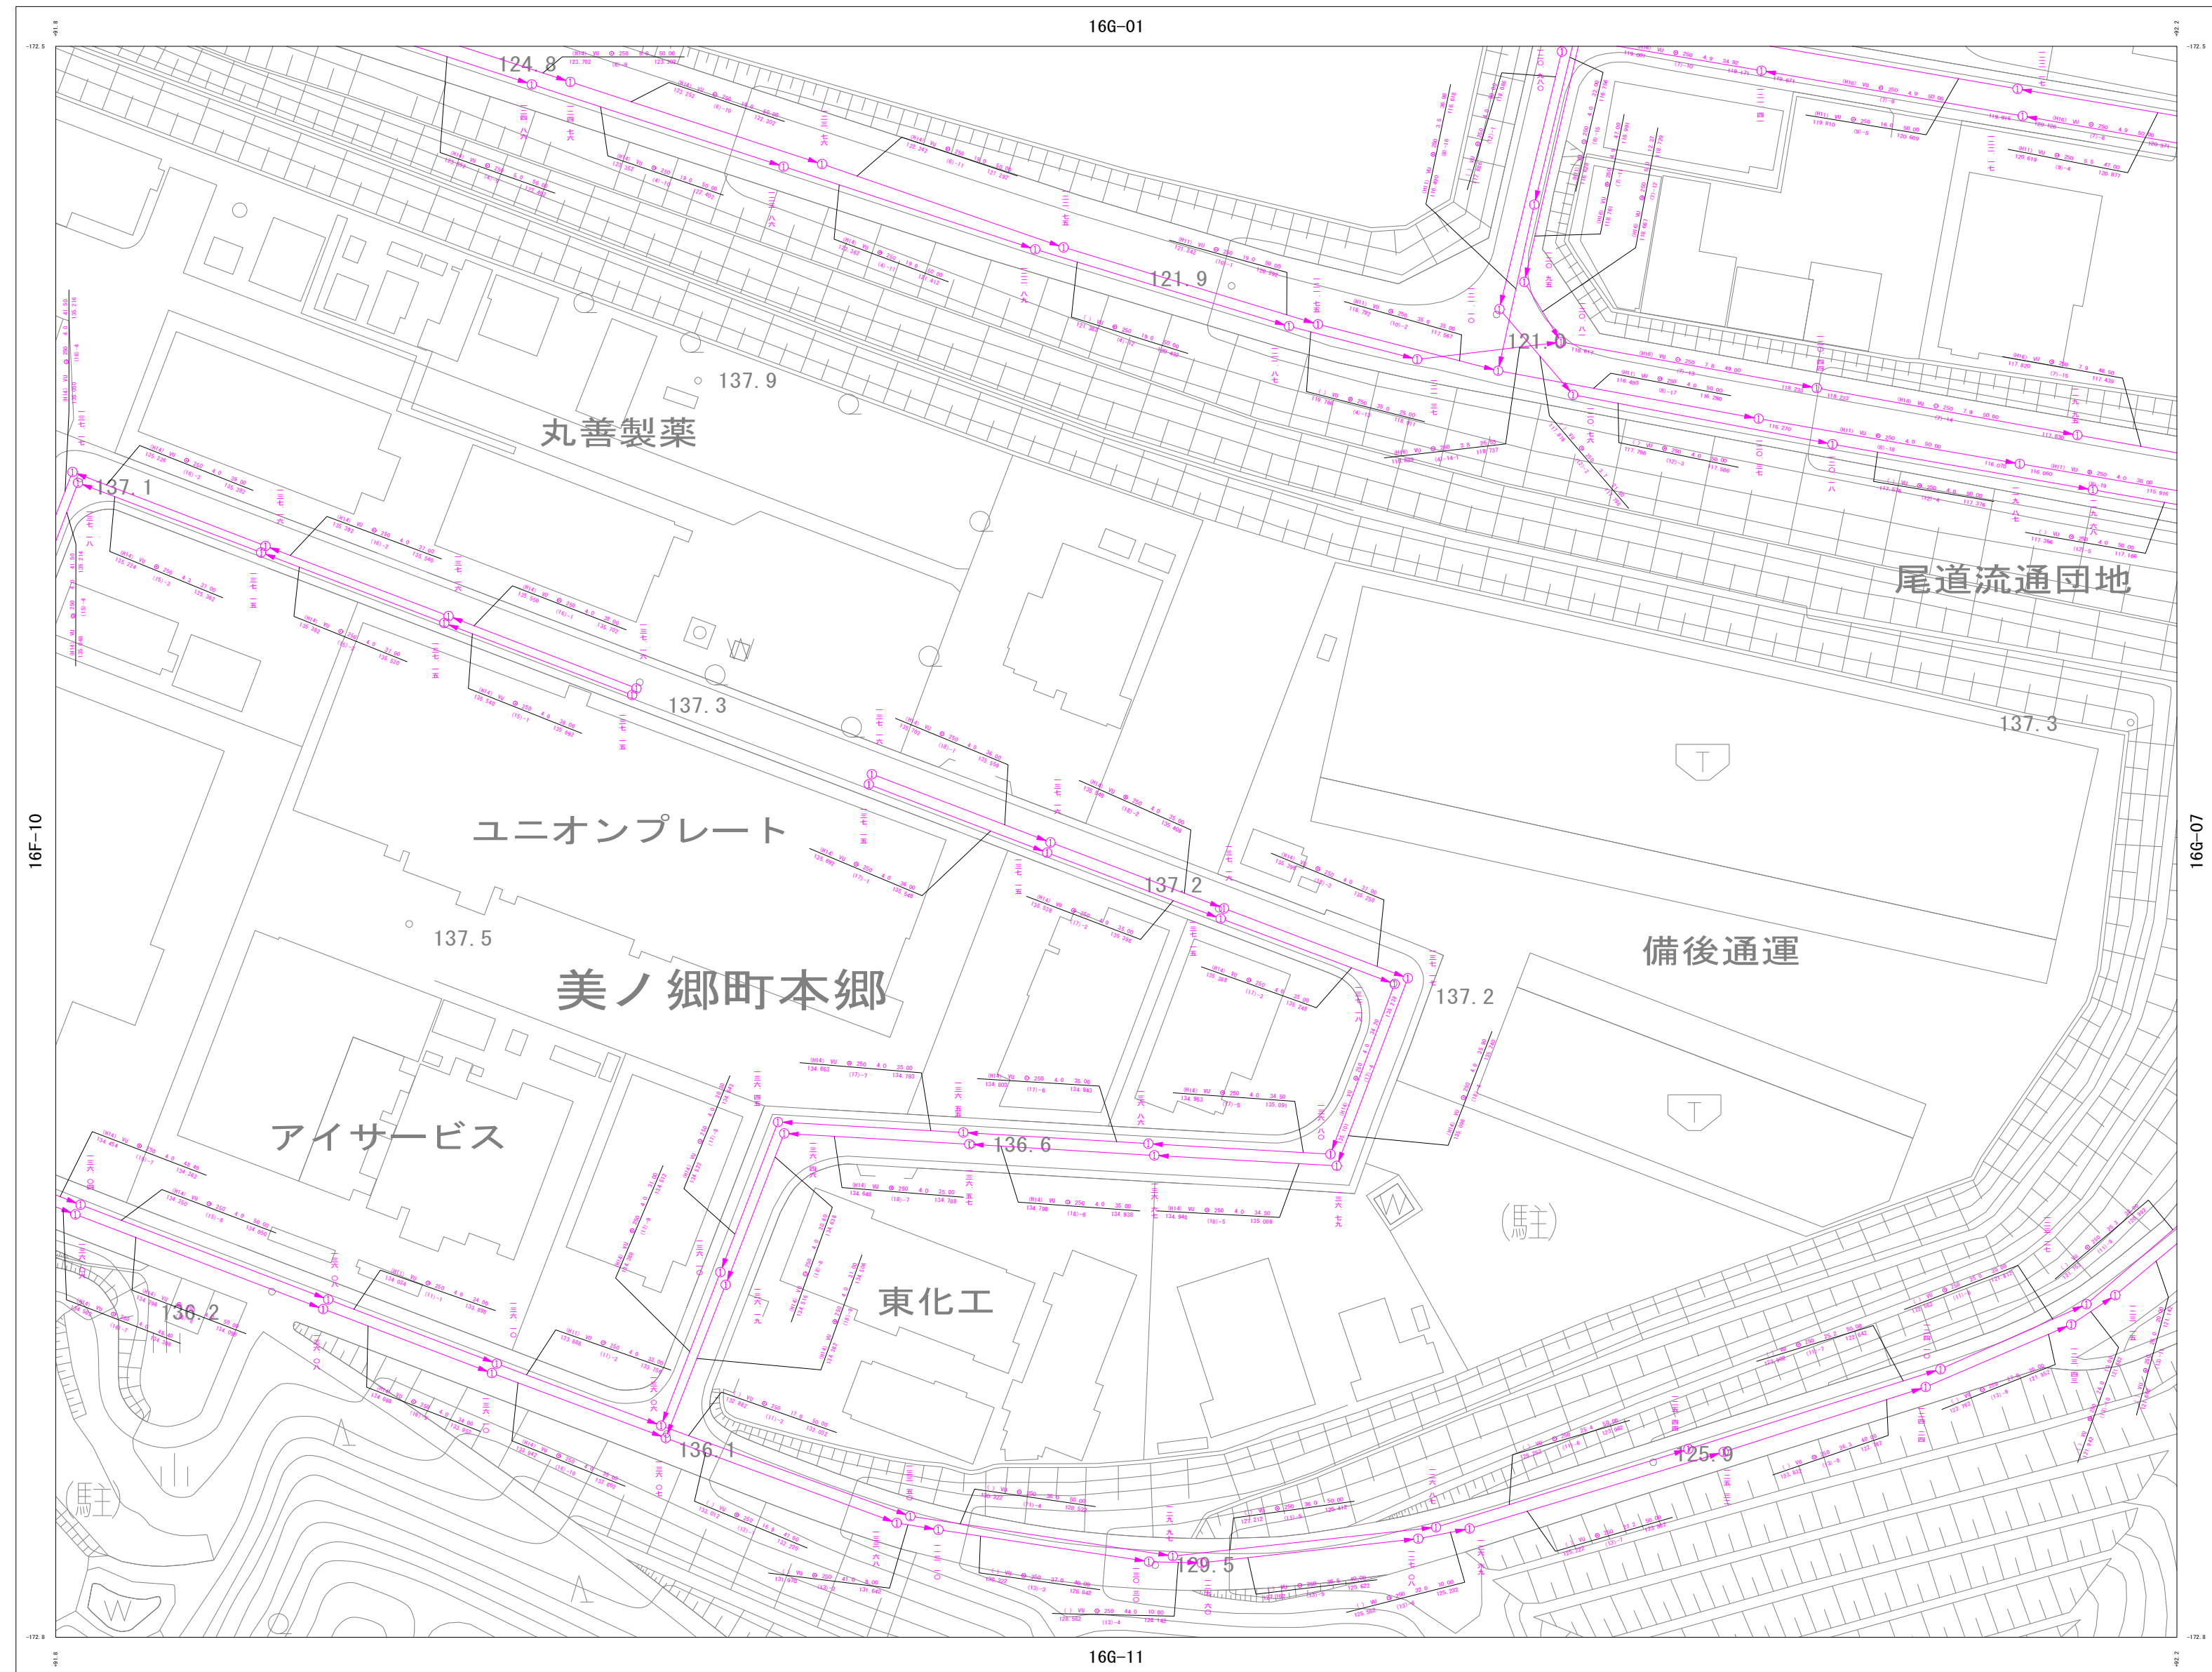

1 : 1000

 

尾道市上下水道局 下水道課


詳細図  
16G-06

|        |        |        |
|--------|--------|--------|
| 16F-05 | 16G-01 | 16G-02 |
| 16F-10 | 16G-06 | 16G-07 |
| 16F-15 | 16G-11 | 16G-12 |

## 凡 例


管

|       |                                                                                     |
|-------|-------------------------------------------------------------------------------------|
| 自然流下管 |  |
| 压送管   |  |
| 放流管   |  |
| 廃止管   |  |
| 雨水管渠  |  |

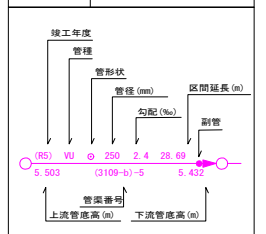


人 孔

- |   |                             |
|---|-----------------------------|
| ① | 0号マンホール<br>(内径75cm円形)       |
| ② | 1号マンホール<br>(内径90cm円形)       |
| ③ | 2号マンホール<br>(内径120cm円形)      |
| ④ | 3号マンホール<br>(内径150cm円形)      |
| ⑤ | 4号マンホール<br>(内径180cm円形)      |
| ⑥ | 特1号マンホール<br>(内法80cm×90cm角型) |
| ⑦ | 楕円マンホール<br>(内法60cm×90cm)    |
| ⑧ | 4号マンホール<br>(内径180cm円形)      |
| ⑨ | Y字マンホール<br>(内径60cm円形)       |
| ⑩ | S字マンホール<br>(内径50cm円形)       |
| ⑪ | 小口径マンホール<br>(内径20cm円形)      |
| ⑫ | 小口径マンホール<br>(内径30cm円形)      |

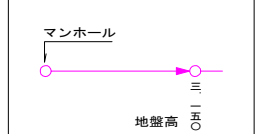

榭

- |   |                       |
|---|-----------------------|
| □ | コンクリート樹<br>(内径30cm円形) |
| ■ | コンクリート樹<br>(内径40cm円形) |
| ○ | 汚水樹<br>(内径15cm円形 塩ビ)  |
| ] | キャップ止め                |

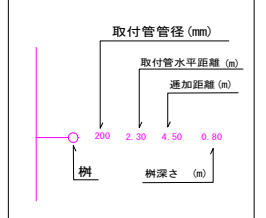


## 尾道市污水处理施設 台帳平面図（污水）


1 : 1000      地形図

令和7年12月作成

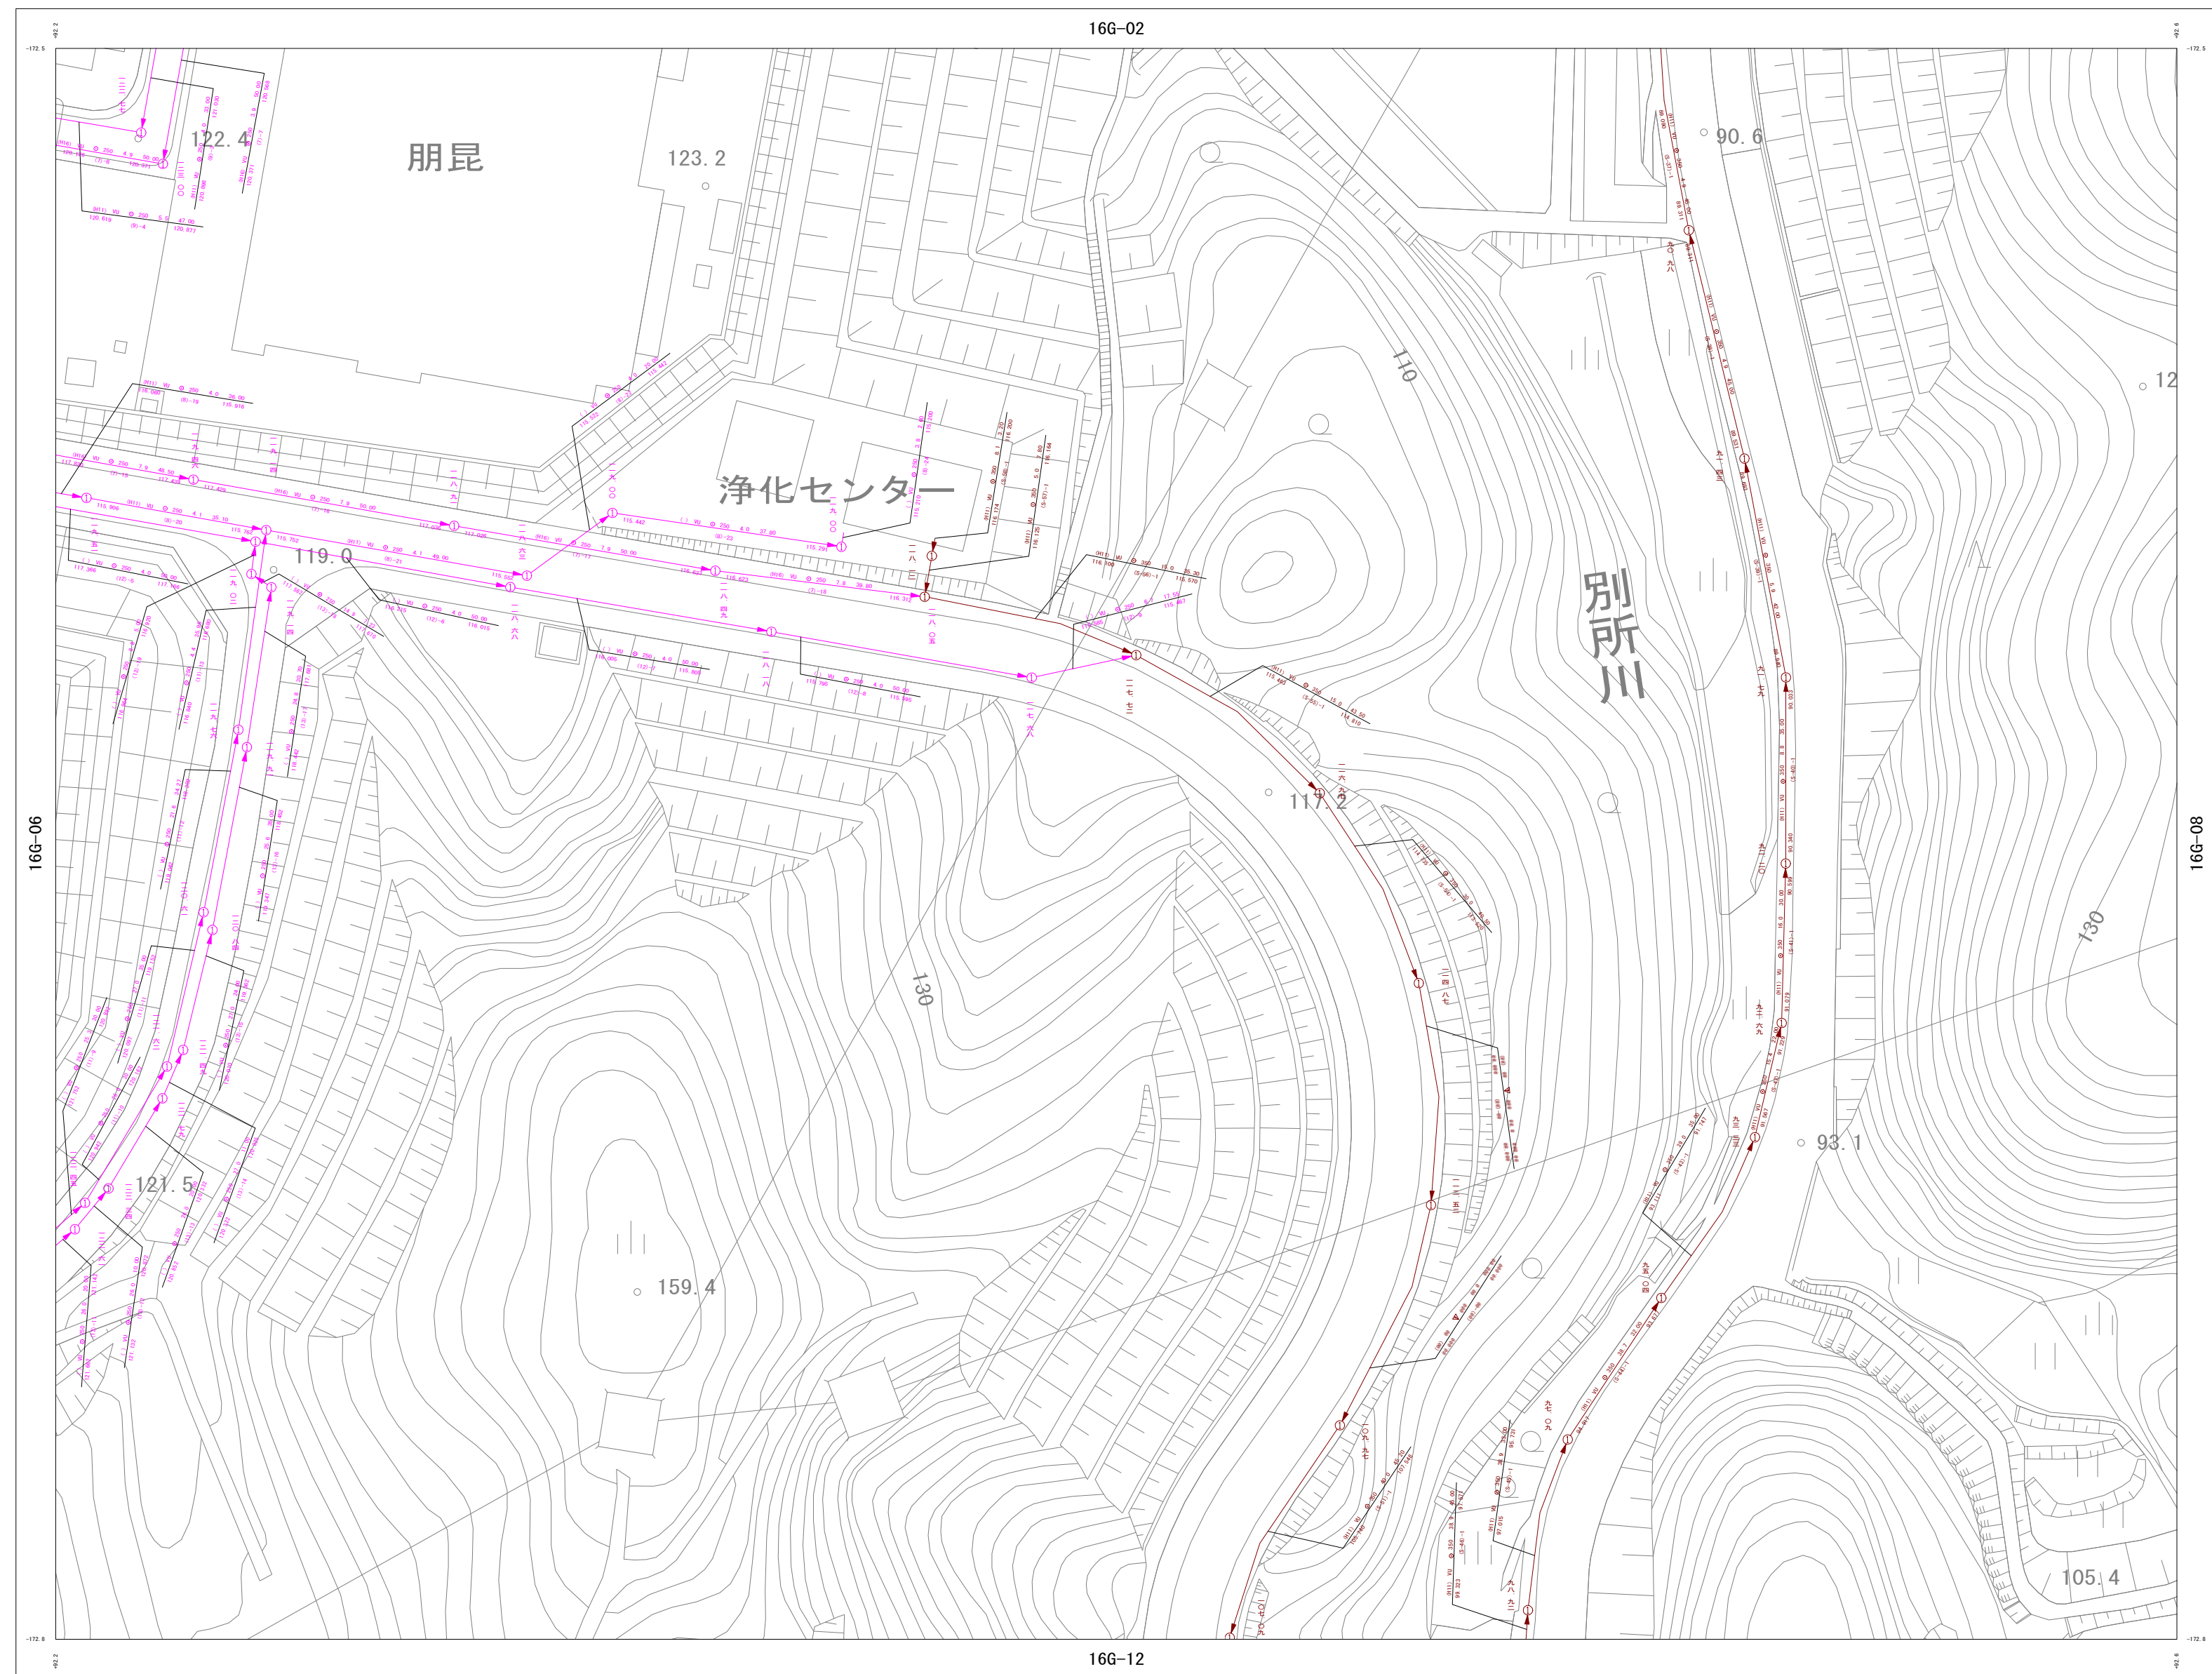

0 10 20 30 40 50 60 70 80 90 100

尾道市上下水道局 下水道課


詳細図  
16G-07

|        |        |        |
|--------|--------|--------|
| 16G-01 | 16G-02 | 16G-03 |
| 16G-06 | 16G-07 | 16G-08 |
| 16G-11 | 16G-12 | 16G-13 |

## 凡 例


管

|       |                                                                                     |
|-------|-------------------------------------------------------------------------------------|
| 自然流下管 |  |
| 压送管   |  |
| 放流管   |  |
| 廃止管   |  |
| 雨水管渠  |  |

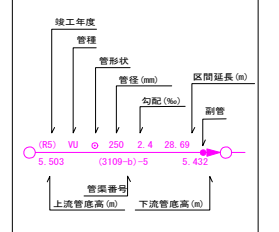


人 孔

- |   |                               |
|---|-------------------------------|
| ① | 0号マンホール<br>(内径750mm円形)        |
| ① | 1号マンホール<br>(内径900mm円形)        |
| ② | 2号マンホール<br>(内径1200mm円形)       |
| ③ | 3号マンホール<br>(内径1500mm円形)       |
| ④ | 4号マンホール<br>(内径1800mm円形)       |
| 特 | 特1号マンホール<br>(内法800mm×900mm角型) |
| 特 | 楕円マンホール<br>(内法600mm×900mm)    |
| 特 | 角型マンホール<br>(内法750mm×750mm角型)  |
| Y | Y号マンホール<br>(内径600mm円形)        |
| S | S号マンホール<br>(内径500mm円形)        |
| 特 | 0号マンホール<br>(内径200mm円形)        |
| 特 | 小口楕マンホール<br>(内径300mm円形)       |

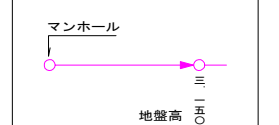

榑

- |   |                       |
|---|-----------------------|
| □ | コンクリート樹<br>(内径30cm円形) |
| ■ | コンクリート樹<br>(内径40cm円形) |
| ○ | 汚水樹<br>(内径15cm円形 塩ビ)  |
| ] | キャップ止め                |

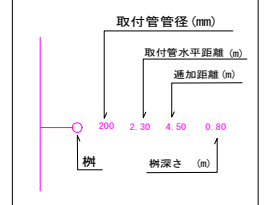


## 尾道市污水处理施設 台帳平面図（污水）



1 : 1000      地形図

令和7年12月作成

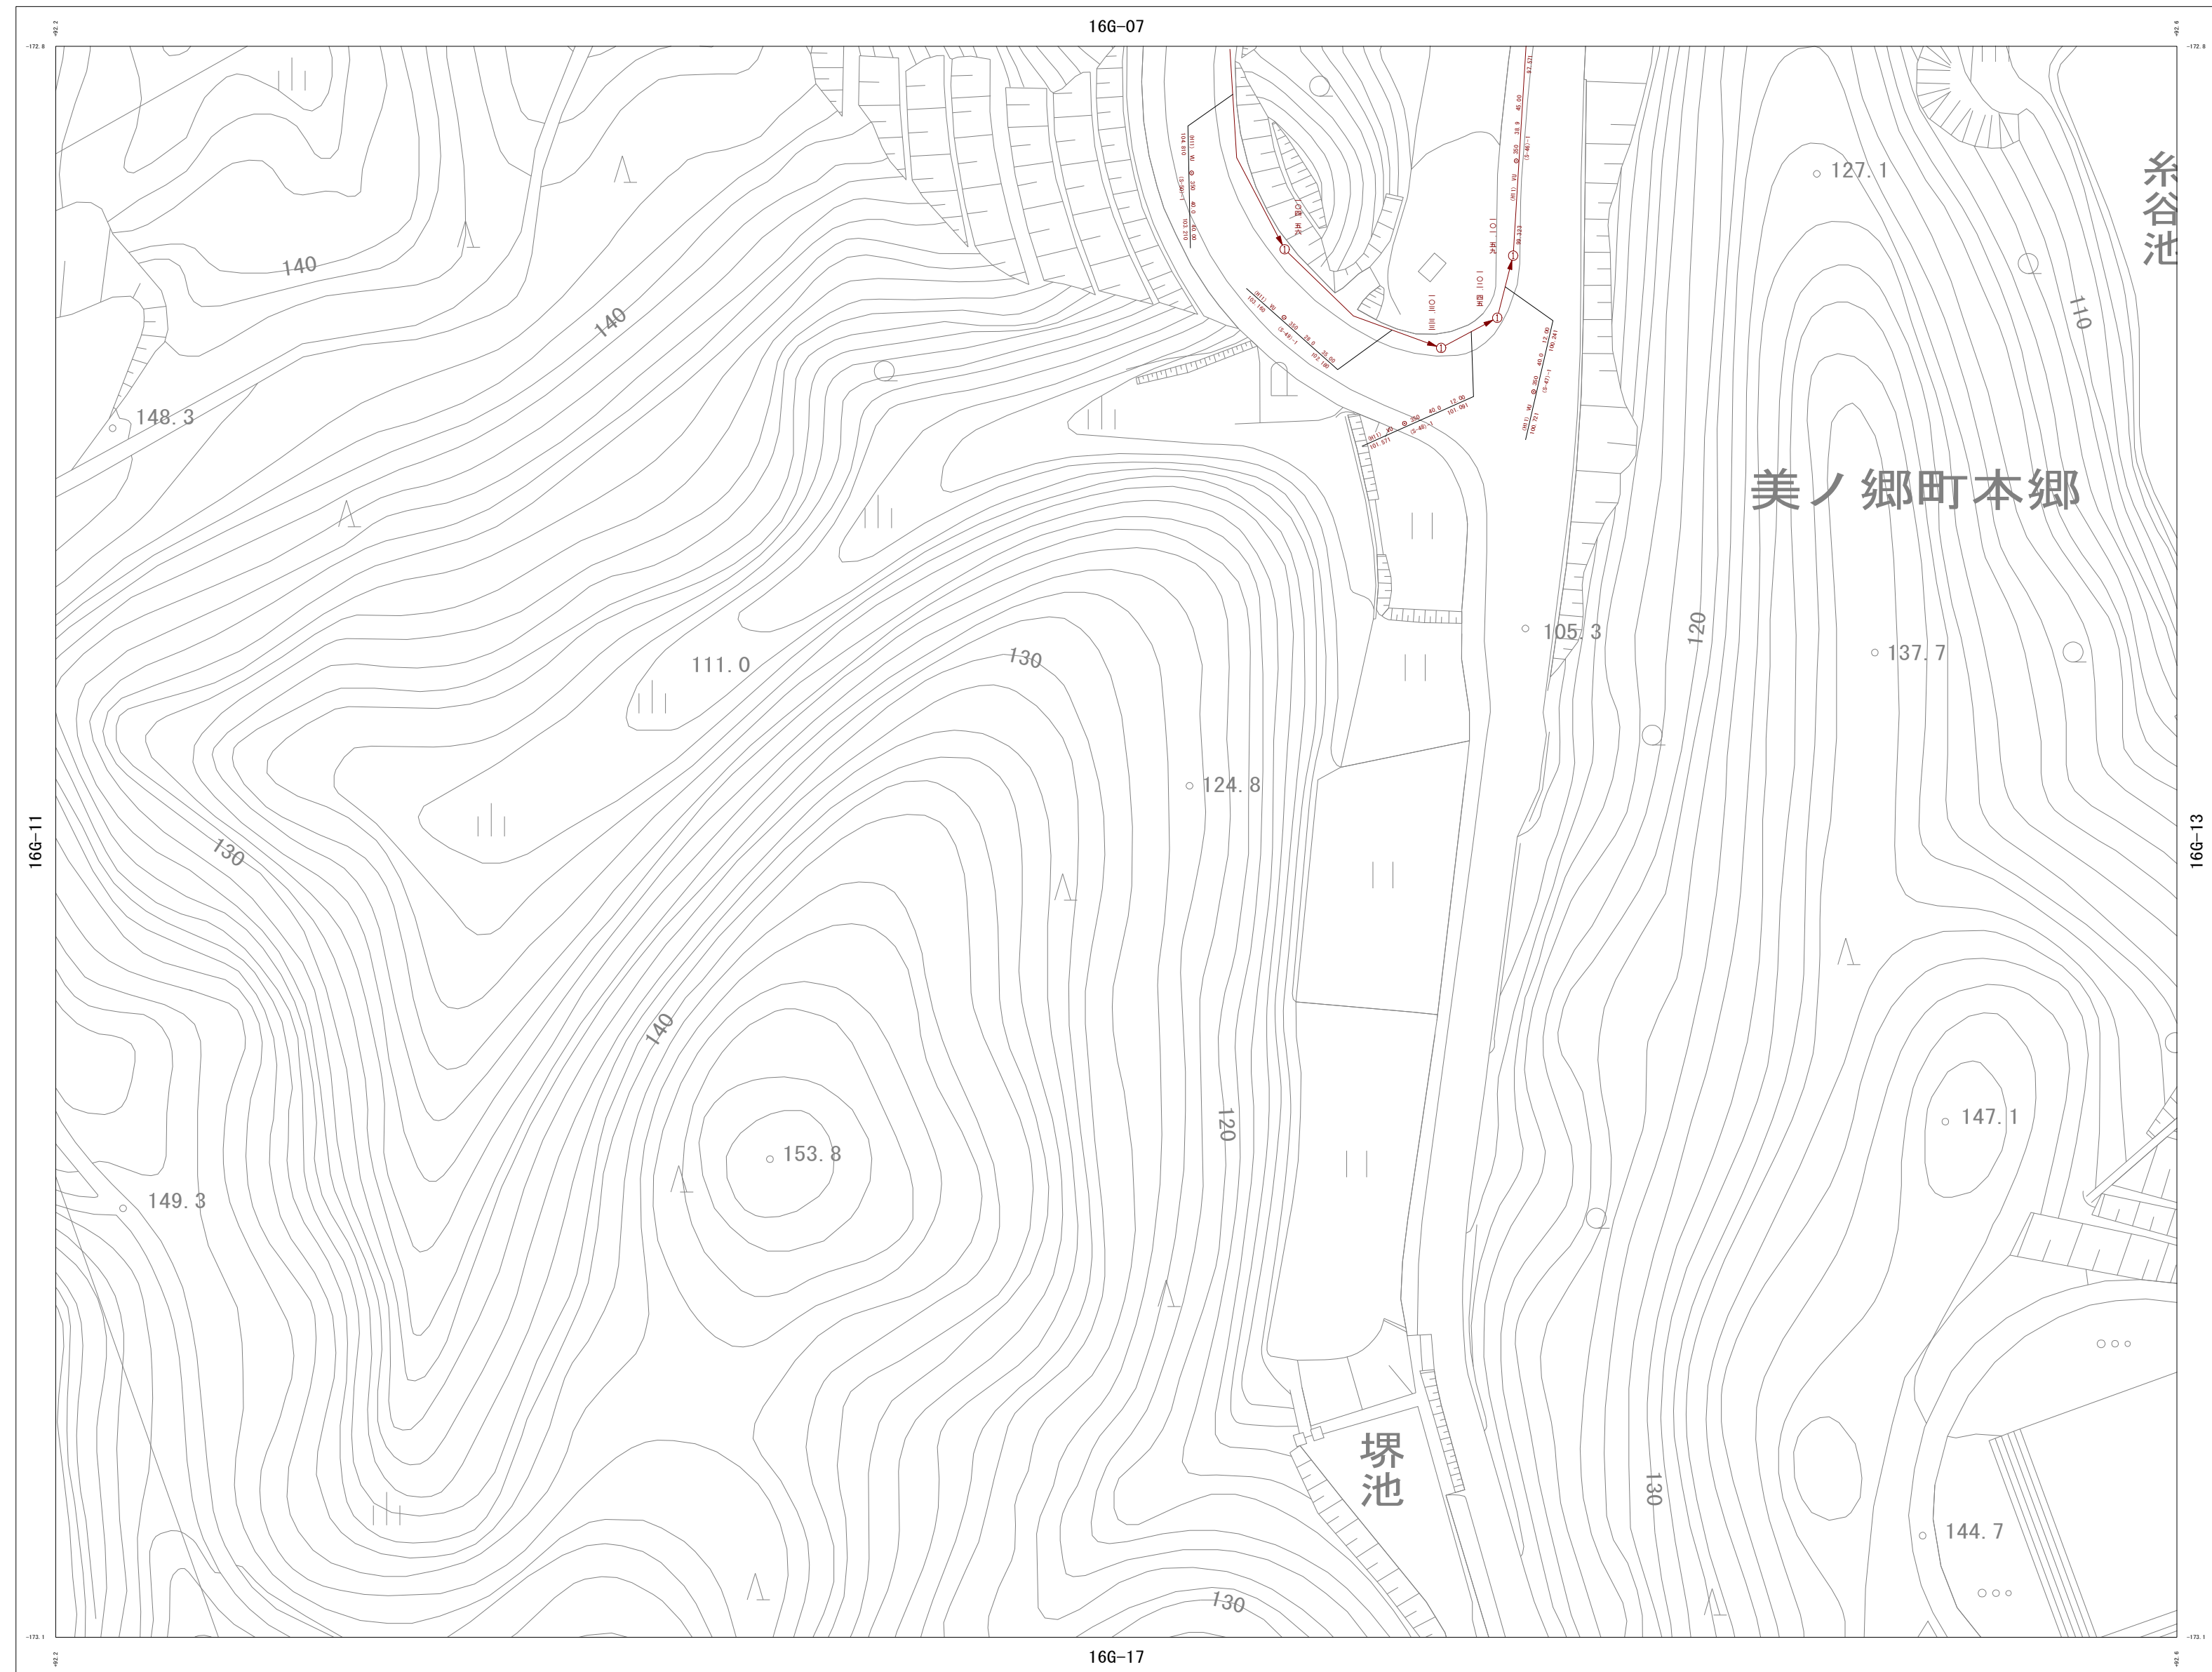

1 : 1000

 


尾道市上下水道局 下水道課

詳細図  
16G-12

|        |        |        |
|--------|--------|--------|
| 16G-06 | 16G-07 | 16G-08 |
| 16G-11 | 16G-12 | 16G-13 |
| 16G-16 | 16G-17 | 16G-18 |


## 凡 例

| 管 渠   |                                                                                     |
|-------|-------------------------------------------------------------------------------------|
| 自然流下管 |  |
| 压送管   |  |
| 放流管   |  |
| 廃止管   |  |
| 雨水管渠  |  |

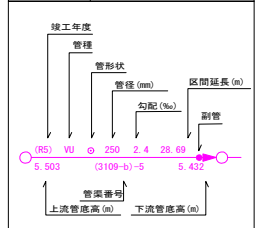

人 孔

|   |                               |
|---|-------------------------------|
| ① | 0号マンホール<br>(内径750mm円形)        |
| ② | 1号マンホール<br>(内径900mm円形)        |
| ③ | 2号マンホール<br>(内径1200mm円形)       |
| ④ | 3号マンホール<br>(内径1500mm円形)       |
| ⑤ | 4号マンホール<br>(内径1800mm円形)       |
| 特 | 特1号マンホール<br>(内径800mm×900mm角形) |
| 楕 | 楕円マンホール<br>(内径800mm×900mm)    |
| 楕 | 楕円マンホール<br>(内径700mm×700mm角形)  |
| Y | Y号マンホール<br>(内径600mm円形)        |
| S | S号マンホール<br>(内径500mm円形)        |
| 小 | 小口径マンホール<br>(内径200mm円形)       |
| 小 | 小口径マンホール<br>(内径300mm円形)       |

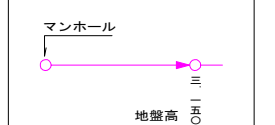

榭

|   |                       |
|---|-----------------------|
| □ | コンクリート樹<br>(内径30cm円形) |
| ■ | コンクリート樹<br>(内径40cm円形) |
| ○ | 汚水樹<br>(内径15cm円形 塩ビ)  |
| ] | キャップ止め                |

